

UCHWAŁA Nr
RADY MIASTA PIŁY
z dnia

**w sprawie wyrażenia zgody na wynajęcie i wydzierżawienie nieruchomości oraz
odstąpienie od obowiązku przetargowego trybu zawarcia umów**

Na podstawie art. 18 ust. 2 pkt 9 lit. a) ustawy z 8 marca 1990 r. o samorządzie gminnym (Dz. U. z 2018 r. poz. 994, z późn. zm.) oraz art. 37 ust. 4 ustawy z 21 sierpnia 1997 r. o gospodarce nieruchomościami (Dz. U. z 2018 r. poz. 2204, z późn. zm.) Rada Miasta Piły uchwala, co następuje:

§ 1.1. Wyraża się zgodę na zawarcie na czas nieoznaczony umów najmu i dzierżawy nieruchomości określonych w załączniku do niniejszej uchwały.

2. Wyraża się zgodę na odstąpienie od obowiązku przetargowego trybu zawarcia umów, o których mowa w ust. 1.

§ 2. Wykonanie uchwały powierza się Prezydentowi Miasta Piły.

§ 3. Uchwała obowiązuje z dniem podjęcia i podlega ogłoszeniu na tablicy informacyjnej Urzędu Miasta Piły.

Z-ca Dyrektora
Wydziału Gospodarki Nieruchomościami
/-/ Monika Lukomska

Radca Prawny
/-/ Marcin Paliwoda

Załącznik

do UCHWAŁY Nr

RADY MIASTA PIŁY

z dnia

**w sprawie wyrażenia zgody na wynajęcie i wydzierżawienie nieruchomości oraz
odstąpienie od obowiązku przetargowego trybu zawarcia umów**

Lp.	Położenie nieruchomości, oznaczenie wg księgi wieczystej i katastru, powierzchnia do najmu lub dzierżawy lub długość linii	Opis nieruchomości, przeznaczenie i sposób jej zagospodarowania, przeznaczenie do najmu lub dzierżawy
1.	Piła, ul. Roosevelta księga wieczysta nr PO11/00004777/2 działka nr 50/11 (obręb 27; Bi) - część powierzchnia do najmu 0,0023 ha	nieruchomość gruntowa zabudowana, brak planu miejscowego; najem pod istniejący budynek handlowo-usługowy związany z prowadzeniem działalności gospodarczej
2.	Piła, ul. Wysoka 19 księga wieczysta nr PO11/00004776/5 działka nr 461 (obręb 26; B) - część powierzchnia do najmu 0,0249 ha	nieruchomość gruntowa niezabudowana, przeznaczenie w planie miejscowym: GZ - tereny komunikacji, ul. H. Siemiradzkiego – ulica główna z funkcją ulicy zbiorczej, GZ - 1/2 - ulice główne z funkcją ulic zbiorczych; najem na poprawę warunków zagospodarowania nieruchomości przyległej
3.	Piła, ul. Żeromskiego 109 księga wieczysta nr PO11/00004773/4 działka nr 529 (obręb 23; B) powierzchnia do najmu 0,0076 ha	nieruchomość gruntowa niezabudowana, brak planu miejscowego; najem na poprawę warunków zagospodarowania nieruchomości przyległej
4.	Piła, ul. Wiosny Ludów księga wieczysta nr PO11/00004776/5 działka nr 1/3 (obręb 26; B) - część powierzchnia do najmu 0,0054 ha	nieruchomość gruntowa zabudowana, przeznaczenie w planie miejscowym: ZP* - tereny zieleni z zakazem zabudowy kubaturowej; najem na poprawę warunków zagospodarowania nieruchomości przyległej
5.	Piła, ul. Aleksandra Fredry księga wieczysta nr PO11/00004769/3 działki nr: 1420 i 1421 (obręb 19; Bp) - część łączna powierzchnia do najmu 0,0177 ha	nieruchomość gruntowa niezabudowana, brak planu miejscowego; najem na poprawę warunków zagospodarowania nieruchomości przyległej - 0,0117 ha oraz pod trawnik - 0,0060 ha
6.	Piła, rejon ul. Piaskowej księga wieczysta nr PO11/00004754/5 działki nr: 59 i 101/1 (obręb 4; dr, Wp) - część łączna powierzchnia do najmu 0,0267 ha	nieruchomość gruntowa zabudowana, przeznaczenie w planie miejscowym: KWDx - tereny dróg pieszo-jezdných, Z/WS - teren zieleni naturalnej i wód powierzchniowych; najem na poprawę warunków zagospodarowania nieruchomości przyległej
7.	Piła, ul. Okrzei księga wieczysta nr PO11/00004768/6 działka nr 620 (obręb 18; dr) - część powierzchnia do najmu 0,0030 ha	nieruchomość gruntowa zabudowana, przeznaczenie w planie miejscowym: KD - tereny dróg publicznych, KD-D - układ ulic obsługujących, stanowiących ulice dojazdowe, służące obsłudze wyznaczonych jednostek struktury przestrzennej, ulice dojazdowe; najem pod istniejący budynek handlowo-usługowy związany z prowadzeniem działalności gospodarczej
8.	Piła, ul. Bydgoska księga wieczysta nr PO11/00004777/2 działki nr: 331/5 i 331/6 (obręb 27; Ba) łączna powierzchnia do najmu 0,0988 ha	nieruchomość gruntowa zabudowana, przeznaczenie w planie miejscowym: G - tereny infrastruktury technicznej - istniejące budynki i budowle: gazownictwa (stacja redukcyjno-pomiarowa II); najem pod stację redukcyjno-pomiarową gazu

Lp.	Położenie nieruchomości, oznaczenie wg księgi wieczystej i katastru, powierzchnia do najmu lub dzierżawy lub długość linii	Opis nieruchomości, przeznaczenie i sposób jej zagospodarowania, przeznaczenie do najmu lub dzierżawy
9.	Piła, ul. Ojca Maksymiliana Kolbe 38-40 księga wieczysta nr PO11/00004767/9 działka nr 129/19 (obręb 17; RIVb) - część powierzchnia do dzierżawy 0,0040 ha	nieruchomość gruntowa niezabudowana, przeznaczenie w planie miejscowym: MW3 - tereny zabudowy mieszkaniowej wielorodzinnej; dzierżawa pod uprawę warzyw
10.	Piła, ul. Wiosny Ludów księga wieczysta nr PO11/00004776/5 działka nr 1/3 (obręb 26; B) - część powierzchnia do dzierżawy 0,0280 ha	nieruchomość gruntowa niezabudowana, przeznaczenie w planie miejscowym: ZP* - tereny zieleni z zakazem zabudowy kubaturowej; dzierżawa pod trawnik
11.	Piła, ul. Chopina księga wieczysta nr PO11/00004753/8 działka nr 2/7 (obręb 3; LV) - część powierzchnia do dzierżawy 0,0096 ha	nieruchomość gruntowa niezabudowana, przeznaczenie w planie miejscowym: Z - tereny zieleni naturalnej, użytków rolnych i nieużytków oraz części rowów, tworzące ekosystemy związane z wodami powierzchniowymi (z lokalnym systemem hydrograficznym); dzierżawa pod uprawę warzyw
12.	Piła, ul. Królowej Jadwigi księga wieczysta nr PO11/00004758/3 działka nr 8/69 (obręb 8; RV) - część powierzchnia do dzierżawy 0,0190 ha	nieruchomość gruntowa niezabudowana, przeznaczenie w planie miejscowym: Z1 - tereny zieleni miejskiej; dzierżawa pod uprawę warzyw
13.	Piła, ul. Dąbrowskiego / ul. Królowej Jadwigi księga wieczysta nr PO11/00004758/3 działki nr: 8/25 i 8/69 (obręb 8; N, RV) - część łączna powierzchnia do dzierżawy 0,0245 ha	nieruchomość gruntowa niezabudowana, przeznaczenie w planie miejscowym: Z1 - tereny zieleni miejskiej; dzierżawa pod uprawę warzyw
14.	Piła, ul. Królowej Jadwigi księga wieczysta nr PO11/00004758/3 działka nr 8/69 (obręb 8; RV) - część powierzchnia do dzierżawy 0,0108 ha	nieruchomość gruntowa niezabudowana, przeznaczenie w planie miejscowym: Z1 - tereny zieleni miejskiej; dzierżawa pod uprawę warzyw
15.	Piła, Aleja Powstańców Wielkopolskich księga wieczysta nr PO11/00019764/6 działka nr 119/52 (obręb 16; Bz) - część - długość linii 2 m	nieruchomość gruntowa niezabudowana, przeznaczenie w planie miejscowym: Z1 - tereny zieleni urządzonej, izolacyjnej, z obowiązkiem nasadzeń zieleni wysokiej szpalerowej; dzierżawa na lokalizację i utrzymanie urządzenia przesyłowego - przyłącza gazowego
16.	Piła, ul. Konopnickiej księga wieczysta nr PO11/00004768/6 działka nr 215/18 (obręb 18; Bz) - część - długość linii 14 m	nieruchomość gruntowa niezabudowana, przeznaczenie w planie miejscowym: U - tereny zabudowy usługowej, KD-Z2 - tereny dróg publicznych; dzierżawa na lokalizację i utrzymanie urządzenia przesyłowego - przyłącza gazowego
17.	Piła, ul. Wawelska księga wieczysta nr PO11/00004778/9 działka nr 67 (obręb 28; LIV) - część - długość linii 140 m	nieruchomość gruntowa niezabudowana, brak planu miejscowego; dzierżawa na lokalizację i utrzymanie urządzenia przesyłowego - sieci gazowej
18.	Piła, rejon Al. Niepodległości księga wieczysta nr PO11/00028517/6 działki nr: 114/5 i 205 (obręb 3; dr, W) - część - łączna długość linii 7 m	nieruchomość gruntowa niezabudowana, przeznaczenie w planie miejscowym: WS - tereny wód powierzchniowych śródlądowych (rowy melioracyjne), KDW5 - tereny komunikacji obejmujące: tereny dróg wewnętrznych; dzierżawa na lokalizację i utrzymanie urządzenia przesyłowego - przyłącza gazowego
19.	Piła, ul. Okólna księga wieczysta nr PO11/00004777/2 działka nr 140/18 (obręb 27; dr) - część - łączna długość linii 8 m	nieruchomość gruntowa niezabudowana, przeznaczenie w planie miejscowym: KD-G - tereny dróg publicznych, obejmujące tereny dróg głównych; dzierżawa na lokalizację i utrzymanie urządzeń przesyłowych - przyłączy gazowych

Lp.	Położenie nieruchomości, oznaczenie wg księgi wieczystej i katastru, powierzchnia do najmu lub dzierżawy lub długość linii	Opis nieruchomości, przeznaczenie i sposób jej zagospodarowania, przeznaczenie do najmu lub dzierżawy
20.	Piła, ul. Jastrzębia księga wieczysta nr PO11/00004786/8 działka nr 383/6 (obręb 36; dr) - część księga wieczysta nr PO11/00007217/0 działka nr 380/1 (obręb 36, dr) - część - łączna długość linii 117 m	nieruchomość gruntowa niezabudowana, przeznaczenie w planie miejscowym: KD - tereny ulic dojazdowych (ul. Bociania i ul. Jastrzębia z mostem), KD-D1 – tereny publicznych dróg dojazdowych; dzierżawa na lokalizację i utrzymanie urządzenia przesyłowego - przyłącza gazowego
21.	Piła, rejon ul. Świerkowej księga wieczysta nr PO11/00004764/8 działka nr 336 (obręb 14; dr) - część - długość linii 1 m	nieruchomość gruntowa niezabudowana, przeznaczenie w planie miejscowym: KD - tereny komunikacji, ulice dojazdowe; dzierżawa na lokalizację i utrzymanie urządzenia przesyłowego - przyłącza gazowego
22.	Piła, ul. Kamienna księga wieczysta nr PO11/00004751/4 działki nr: 15/13, 15/29 i 15/36 (obręb 1; RVI) - część - łączna długość linii 189 m	nieruchomość gruntowa niezabudowana, przeznaczenie w planie miejscowym: KL - ulica lokalna, KW - ulica wewnętrzna, KD-D - teren drogi dojazdowej, gminnej; dzierżawa na lokalizację i utrzymanie urządzeń przesyłowych – sieci gazowych
23.	Piła, ul. Kolibrowa księga wieczysta nr PO11/00007217/0 działka nr 374/28 (obręb 36; RV) - część - długość linii 14 m	nieruchomość gruntowa niezabudowana, przeznaczenie w planie miejscowym: K11 - tereny komunikacji; dzierżawa na lokalizację i utrzymanie urządzenia przesyłowego - przyłącza gazowego
24.	Piła, ul. Reymonta / ul. Bogusławskiego księga wieczysta nr PO11/00004769/3 działki nr: 1392, 1397 i 1163/2 (obręb 19; Bz, Bp) - część - łączna długość linii 25 m	nieruchomość gruntowa niezabudowana, przeznaczenie w planie miejscowym: KD-D - teren gminnej drogi publicznej - ulica dojazdowa, KD-L - teren gminnej drogi publicznej - ulica lokalna; dzierżawa na lokalizację i utrzymanie urządzeń przesyłowych - przyłączy gazowych
25.	Piła, ul. Lelewela księga wieczysta nr PO11/00004764/8 działka nr 131/4 (obręb 14; dr) - część - długość linii 4,7 m	nieruchomość gruntowa niezabudowana, przeznaczenie w planie miejscowym: KX - tereny komunikacji, ciągi pieszo-jezdne, M₂ - tereny zabudowy mieszkaniowej jednorodzinnej; dzierżawa na lokalizację i utrzymanie urządzenia przesyłowego - przyłącza gazowego
26.	Piła, ul. Wawelska księga wieczysta nr PO11/00004778/9 działka nr 49/65 (obręb 28; LV) - część - długość linii 21 m	nieruchomość gruntowa niezabudowana, brak planu miejscowego; dzierżawa na lokalizację i utrzymanie urządzenia przesyłowego - przyłącza gazowego
27.	Piła, rejon ul. Czyżykowej księga wieczysta nr PO11/00007218/7 działki nr: 30 i 34 (obręb 39; LV, W) - część - łączna długość linii 6,5 m	nieruchomość gruntowa niezabudowana, przeznaczenie w planie miejscowym: KDWx - tereny komunikacji - droga pieszo-jezdna; dzierżawa na lokalizację i utrzymanie urządzenia przesyłowego - przyłącza gazowego
28.	Piła, ul. Lelewela księga wieczysta nr PO11/00004764/8 działka nr 1292 (obręb 14; RV) - część - długość linii 5 m	nieruchomość gruntowa niezabudowana, przeznaczenie w planie miejscowym: KX - tereny komunikacji, ciągi pieszo-jezdne; dzierżawa na lokalizację i utrzymanie urządzenia przesyłowego - przyłącza gazowego
29.	Piła, ul. Bociania księga wieczysta nr PO11/00007217/0 działka nr 374/3 (obręb 36; RV) - część - długość linii 2 m	nieruchomość gruntowa niezabudowana, przeznaczenie w planie miejscowym: K4 - tereny komunikacji, ulica dojazdowa; dzierżawa na lokalizację i utrzymanie urządzenia przesyłowego - przyłącza gazowego

Lp.	Polozenie nieruchomosci, oznaczenie wg ksiegi wieczystej i katastru, powierzchnia do najmu lub dzierzawy lub dlugosc linii	Opis nieruchomosci, przeznaczenie i sposob jej zagospodarowania, przeznaczenie do najmu lub dzierzawy
30.	Pila, Aleja Jana Pawla II ksiega wieczysta nr PO11/00004768/6 dzialka nr 158/60 (obręb 18; B) - część - dlugosc linii 13 m	nieruchomosc gruntowa niezabudowana, brak planu miejscowego; dzierzawa na lokalizacje i utrzymanie urzadzenia przesylowego - przylacza gazowego
31.	Pila, ul. Brzoskwiniowa ksiega wieczysta nr PO11/00028077/9 dzialka nr 1296/2 (obręb 14; Bz) - część ksiega wieczysta nr PO11/00004764/8 dzialki nr: 1299 i 1311 (obręb 14, Bz) - część - laczna dlugosc linii 260,9 m	nieruchomosc gruntowa niezabudowana, przeznaczenie w planie miejscowym: KD-D - teren publicznej drogi dojazdowej, KDW - teren drogi wewnetrznej; dzierzawa na lokalizacje i utrzymanie urzadzenia przesylowego - sieci gazowej
32.	Pila, Al. Niepodleglosci ksiega wieczysta nr PO11/00004757/6 dzialka nr 701 (obręb 7; RVI) - część - dlugosc linii 2 m	nieruchomosc gruntowa niezabudowana, przeznaczenie w planie miejscowym: KD-G - tereny dróg publicznych - ulica glowna (część przebiegu drogi krajowej nr 11); dzierzawa na lokalizacje i utrzymanie urzadzenia przesylowego - przylacza gazowego
33.	Pila, ul. Brzoskwiniowa ksiega wieczysta nr PO11/00004764/8 dzialka nr 1299 (obręb 14; Bz) - część - dlugosc linii 8 m	nieruchomosc gruntowa niezabudowana, przeznaczenie w planie miejscowym: KD-D - teren publicznej drogi dojazdowej; dzierzawa na lokalizacje i utrzymanie urzadzenia przesylowego - przylacza gazowego
34.	Pila, ul. Deszczowa ksiega wieczysta nr PO11/00030791/7 dzialka nr 489 (obręb 7; dr) - część - dlugosc linii 2 m	nieruchomosc gruntowa niezabudowana, przeznaczenie w planie miejscowym: KD-D2 - tereny dróg publicznych, obejmujące tereny dróg dojazdowych; dzierzawa na lokalizacje i utrzymanie urzadzenia przesylowego - przylacza gazowego
35.	Pila, ul. Labedzia ksiega wieczysta nr PO11/00004786/8 dzialka nr 381/3 (obręb 36; dr) - część - dlugosc linii 20 m	nieruchomosc gruntowa niezabudowana, przeznaczenie w planie miejscowym: K3 - teren komunikacji; dzierzawa na lokalizacje i utrzymanie urzadzenia przesylowego - przylacza gazowego
36.	Pila, Motylewo ksiega wieczysta nr PO11/00007218/7 dzialka nr 54 (obręb 39; dr) - dlugosc linii 10 m	nieruchomosc gruntowa niezabudowana, przeznaczenie w planie miejscowym: K2 - teren komunikacji; dzierzawa na lokalizacje i utrzymanie urzadzenia przesylowego - przylacza gazowego
37.	Pila, ul. Rzeczna ksiega wieczysta nr PO11/00031774/9 dzialki nr: 208/8 i 208/9 (obręb 7; dr, RVI) - część - laczna dlugosc linii 38,3 m	nieruchomosc gruntowa niezabudowana, przeznaczenie w planie miejscowym: KD-D1 - teren publicznej drogi dojazdowej, KDW1 - teren miejskiej drogi wewnetrznej; dzierzawa na lokalizacje i utrzymanie urzadzenia przesylowego - sieci gazowej
38.	Pila, ul. Mila ksiega wieczysta nr PO11/00004755/2 dzialka nr 139 (obręb 5; RVI) - część - dlugosc linii 4 m	nieruchomosc gruntowa niezabudowana, przeznaczenie w planie miejscowym: Kx - teren komunikacji; dzierzawa na lokalizacje i utrzymanie urzadzenia przesylowego - przylacza gazowego

Lp.	Położenie nieruchomości, oznaczenie wg księgi wieczystej i katastru, powierzchnia do najmu lub dzierżawy lub długość linii	Opis nieruchomości, przeznaczenie i sposób jej zagospodarowania, przeznaczenie do najmu lub dzierżawy
39.	Piła, ul. Jastrzębia księga wieczysta nr PO11/00004786/8 działka nr 383/6 (obręb 36; dr, Bi) - część - długość linii 14 m	nieruchomość gruntowa niezabudowana, przeznaczenie w planie miejscowym: KD-D - tereny ulic dojazdowych (ul. Bociania i ul. Jastrzębia z mostem); dzierżawa na lokalizację i utrzymanie urządzenia przesyłowego - przyłącza gazowego
40.	Piła, ul. Jastrzębia księga wieczysta nr PO11/00004786/8 działka nr 383/6 (obręb 36; Bi) - część - długość linii 9 m	nieruchomość gruntowa niezabudowana, przeznaczenie w planie miejscowym: K4 - tereny komunikacji, ulica dojazdowa. 2PU/M - tereny produkcyjno-usługowe z dopuszczeniem zabudowy mieszkaniowej; dzierżawa na lokalizację i utrzymanie urządzenia przesyłowego - przyłącza gazowego


UZASADNIENIE
do UCHWAŁY Nr
RADY MIASTA PIŁY
z dnia

**w sprawie wyrażenia zgody na wynajęcie i wdzierżawienie nieruchomości oraz
odstąpienie od obowiązku przetargowego trybu zawarcia umów**

Ustawa z 21 sierpnia 1997 r. o gospodarce nieruchomościami przewiduje możliwość odstąpienia od obowiązku przetargowego wynajęcia i wdzierżawienia nieruchomości na czas oznaczony dłuższy niż 3 lata lub na czas nieoznaczony za zgodą rady gminy (art. 37 ust. 4 wyżej cytowanej ustawy). Natomiast art. 18 ust. 2 pkt 9 lit. a) ustawy z 8 marca 1990 r. o samorządzie gminnym stanowi, że w przypadku, gdy po umowie zawartej na czas oznaczony do 3 lat strony zawierają kolejne umowy, których przedmiotem jest ta sama nieruchomość wymagana jest zgoda rady gminy.

Najemcy i dzierżawcy nieruchomości będących przedmiotem uchwały zwrócili się z wnioskami do Prezydenta Miasta Piły o zawarcie kolejnych umów najmu i dzierżawy. Umowy zostaną zawarte na czas nieoznaczony. Wnoszę zatem o podjęcie niniejszej uchwały.


z up. Prezydenta Miasta Piły
/-/ Krzysztof Szewc
Zastępca Prezydenta

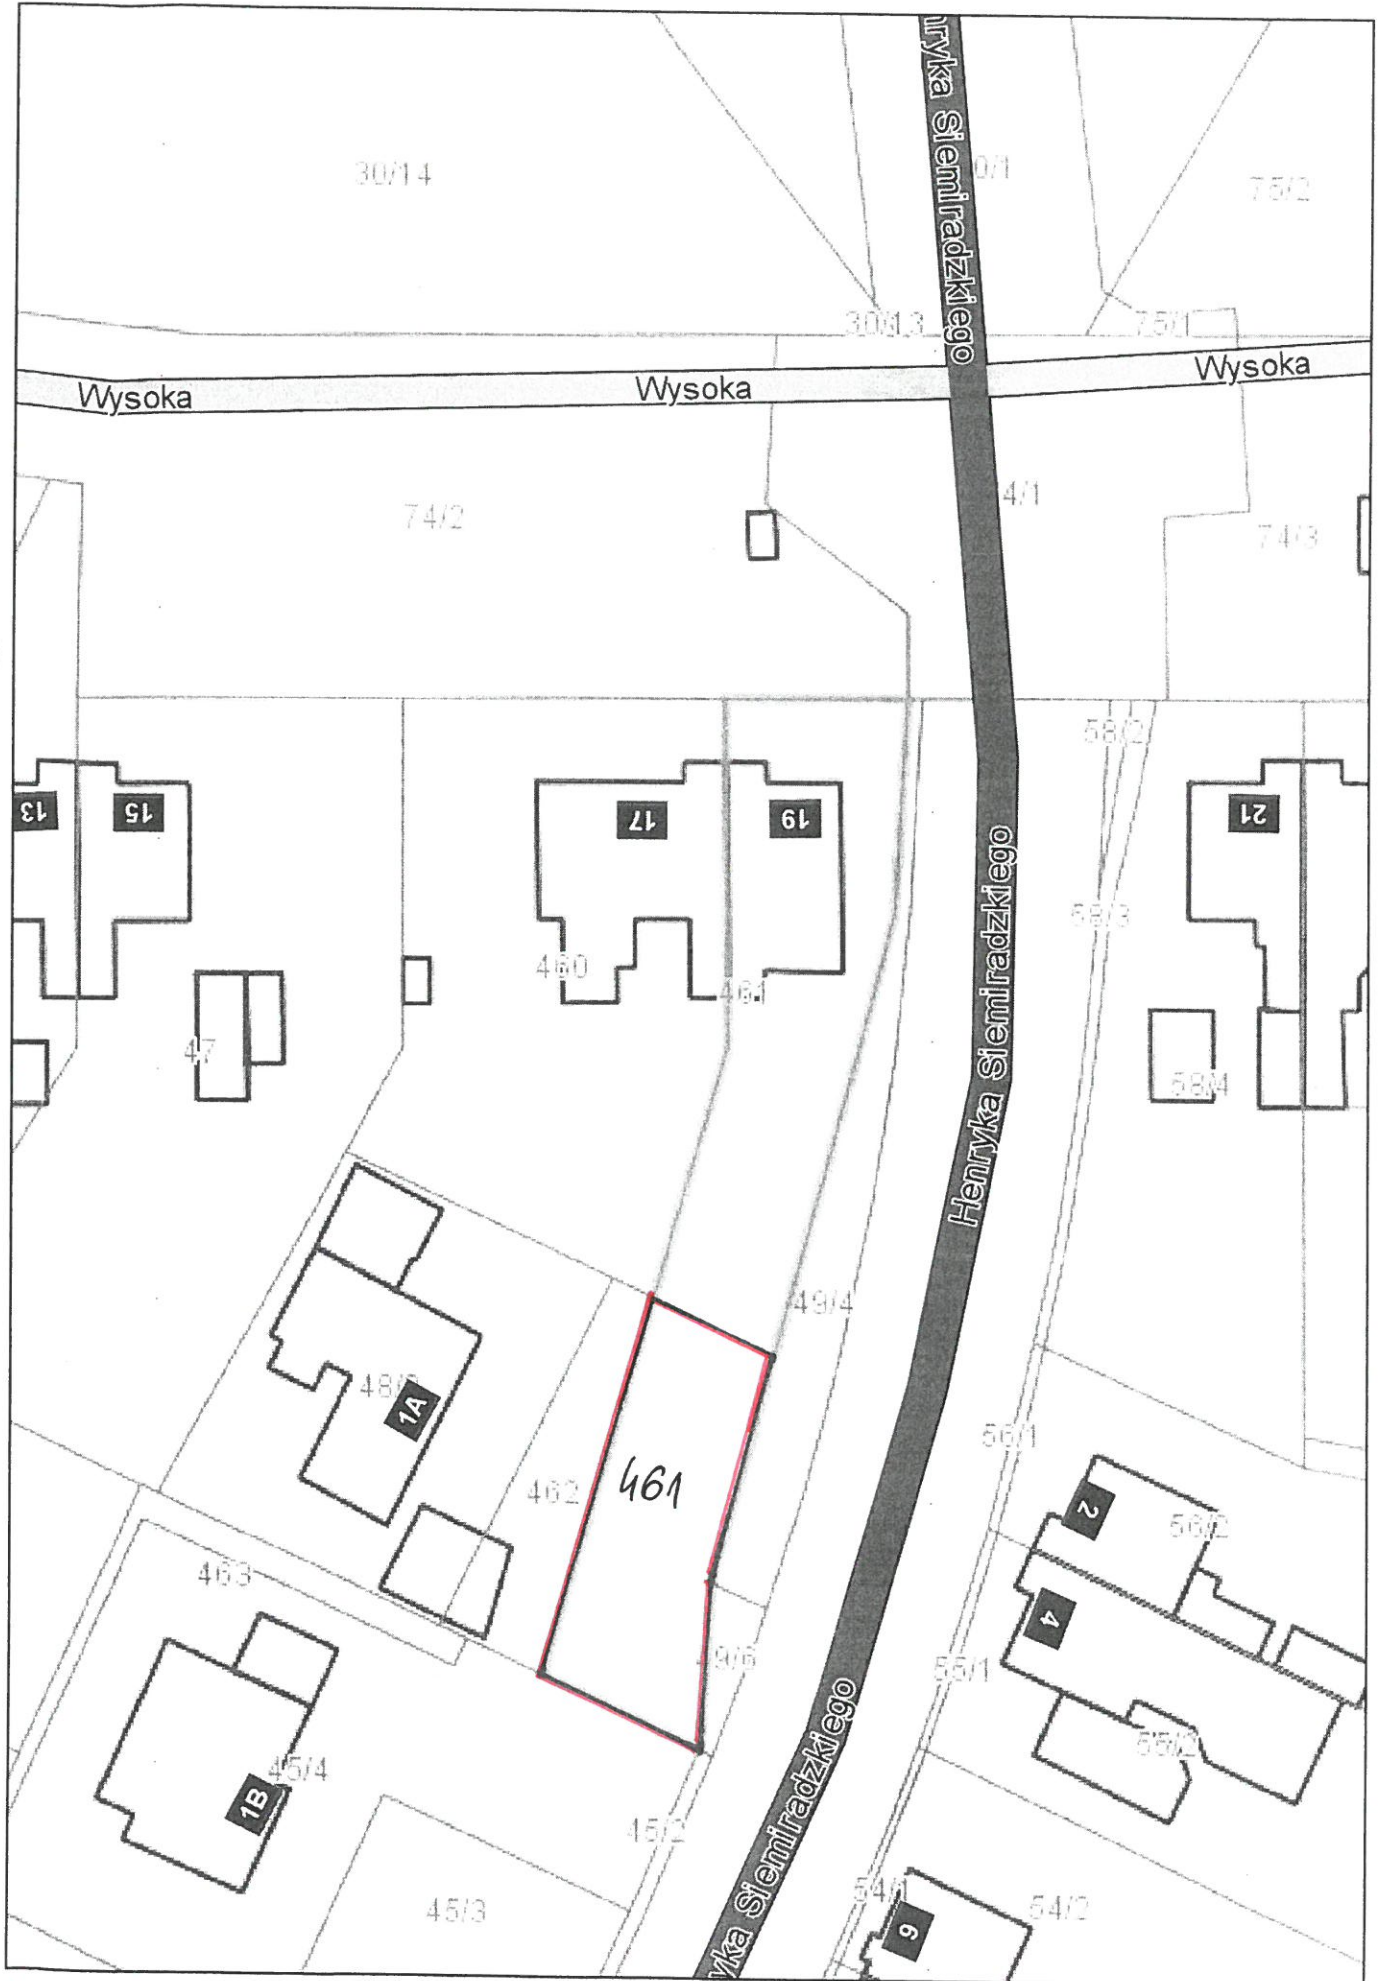



Piła - System Informacji Przestrzennej

skala 1 : 500

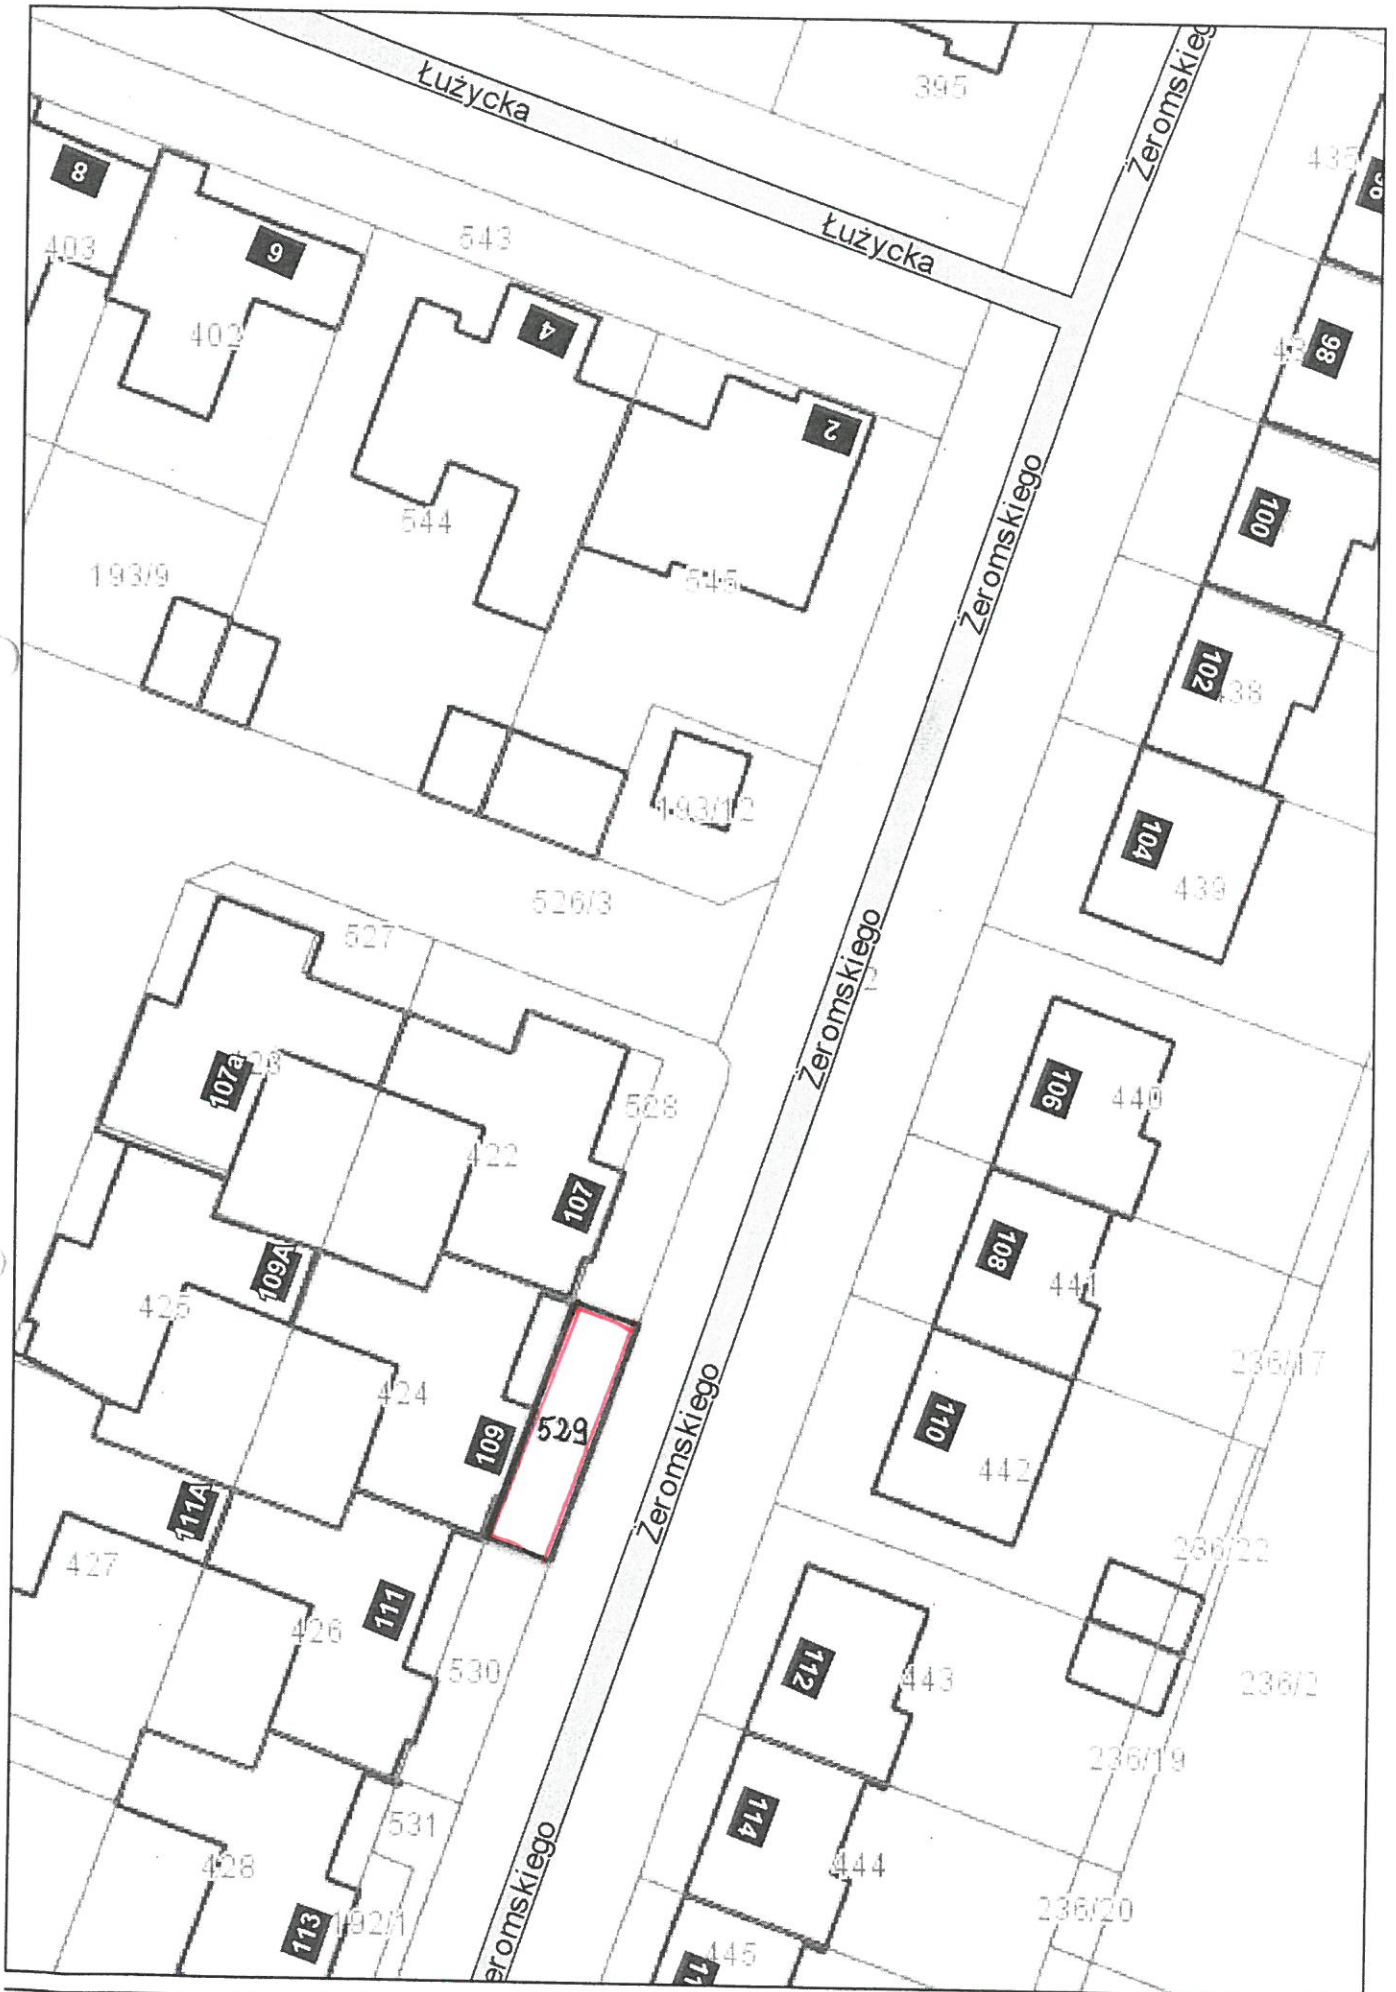

2 at m 4



Piła - System Informacji Przestrzennej


skala 1 : 500





Piła - System Informacji Przestrzennej

skala 1 : 1000

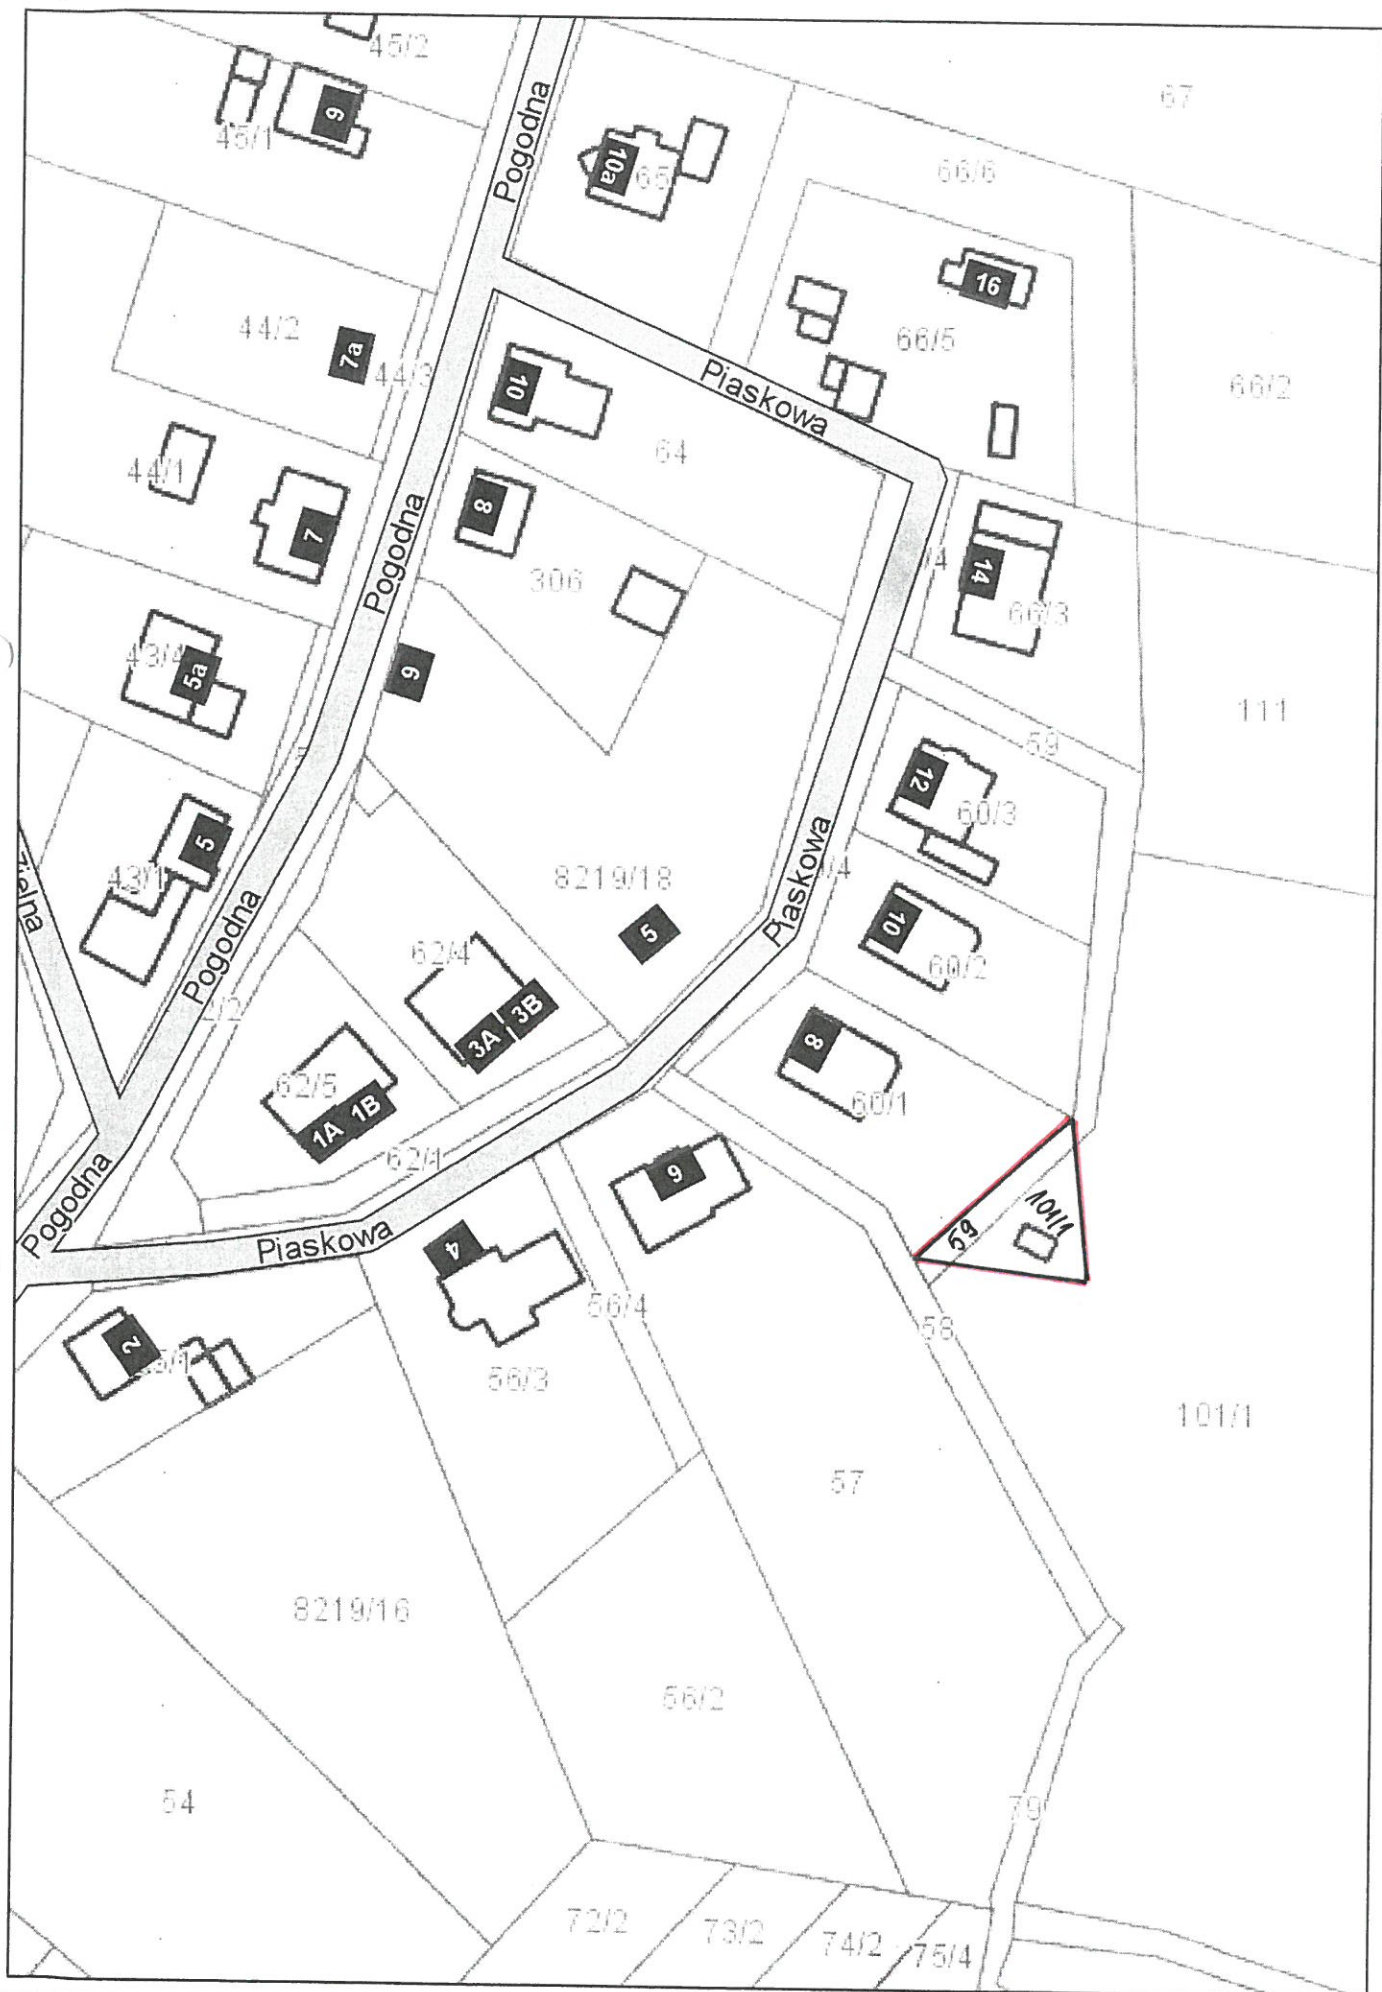




Piła - System Informacji Przestrzennej

skala 1 : 1000


dat m v 8

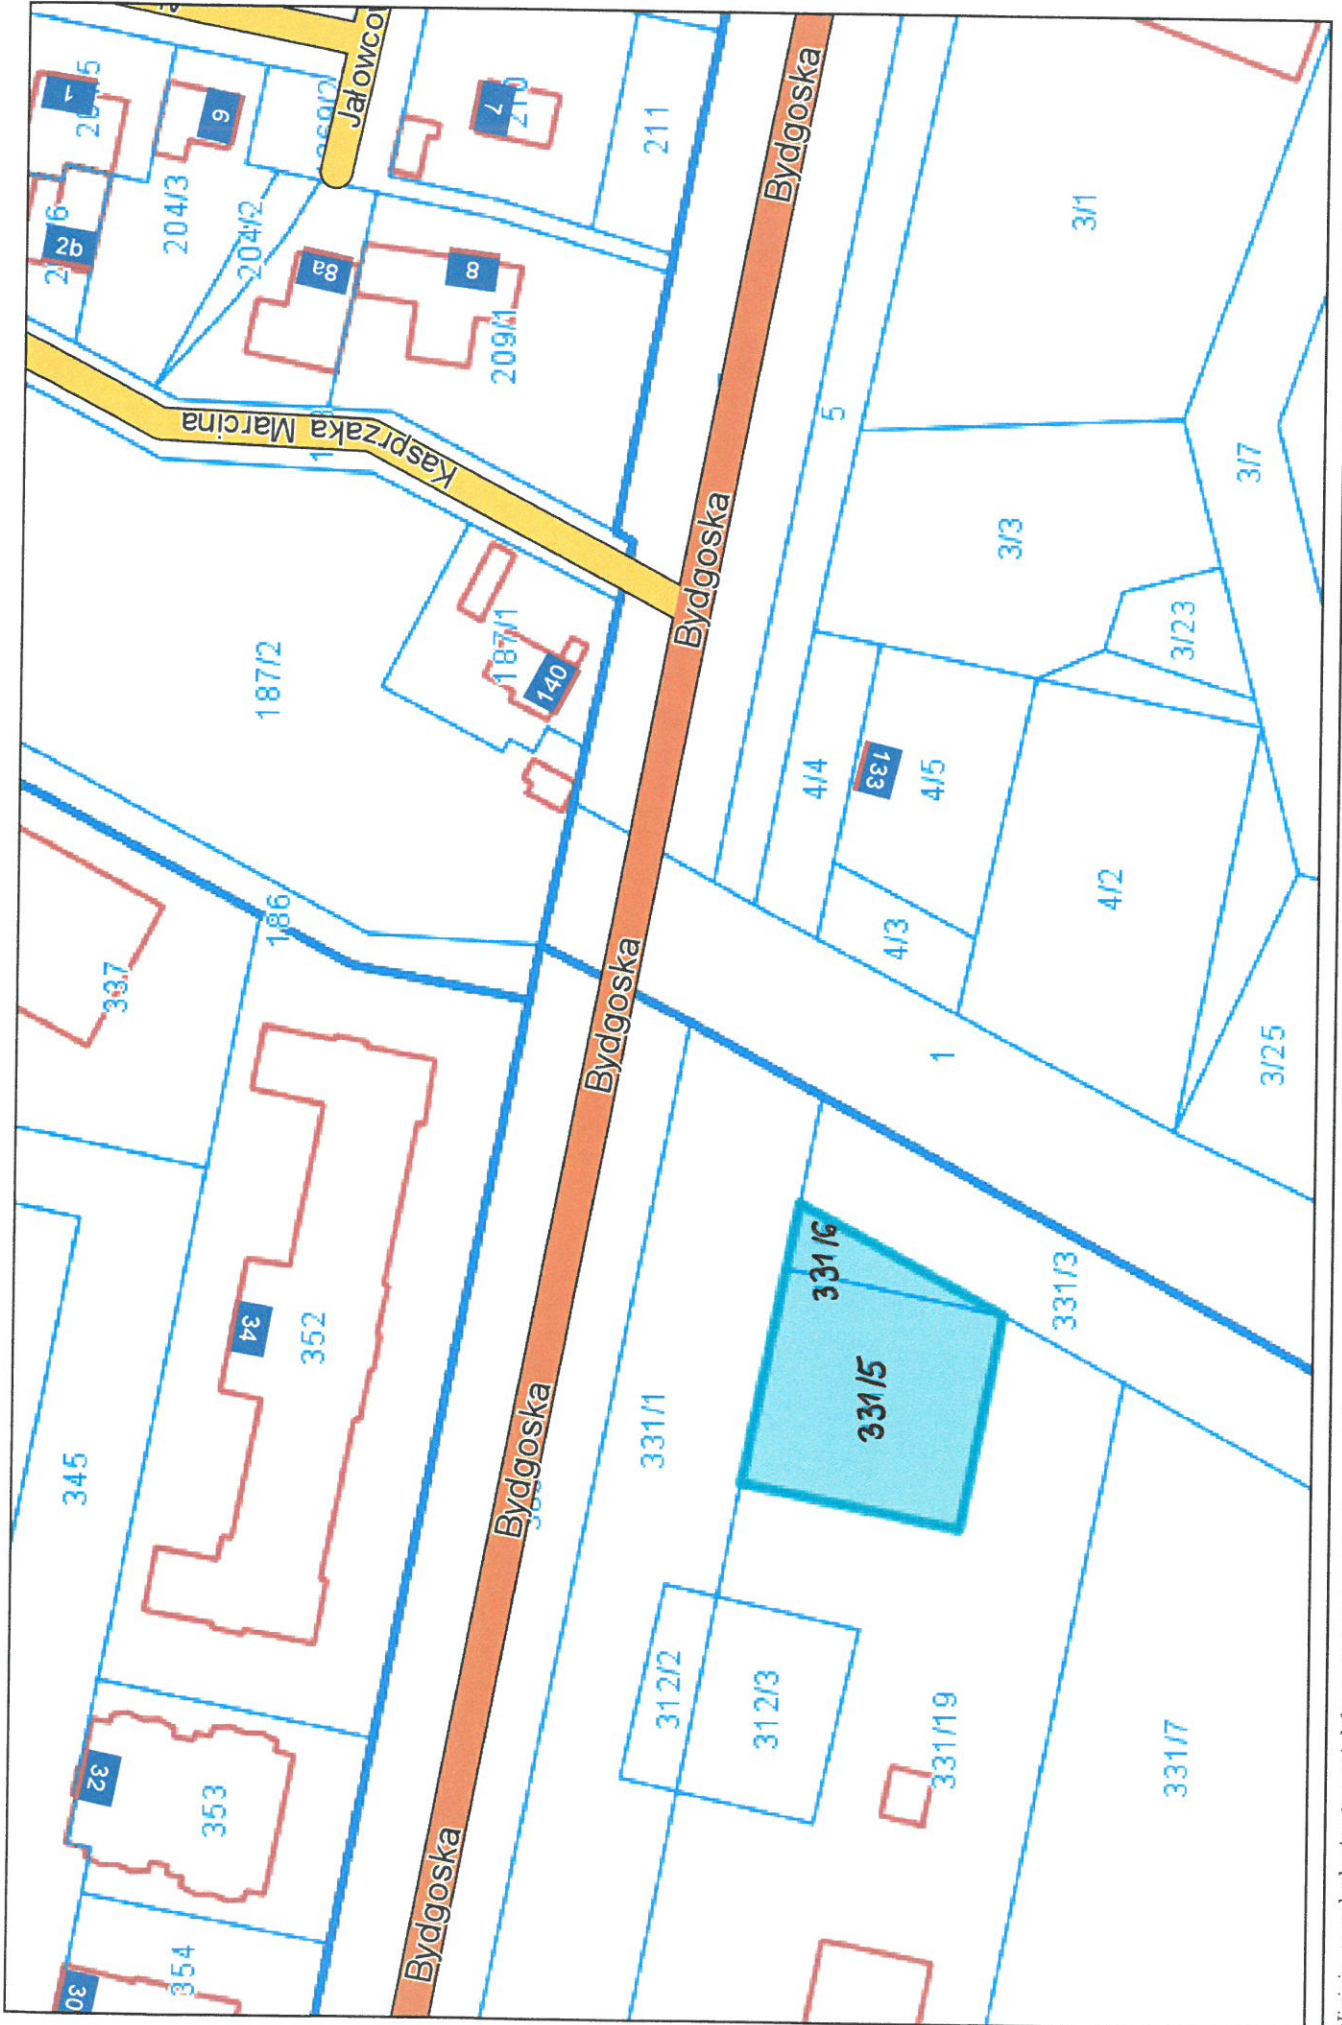



Piła - System Informacji Przestrzennej
skala 1 : 500

201 m 1

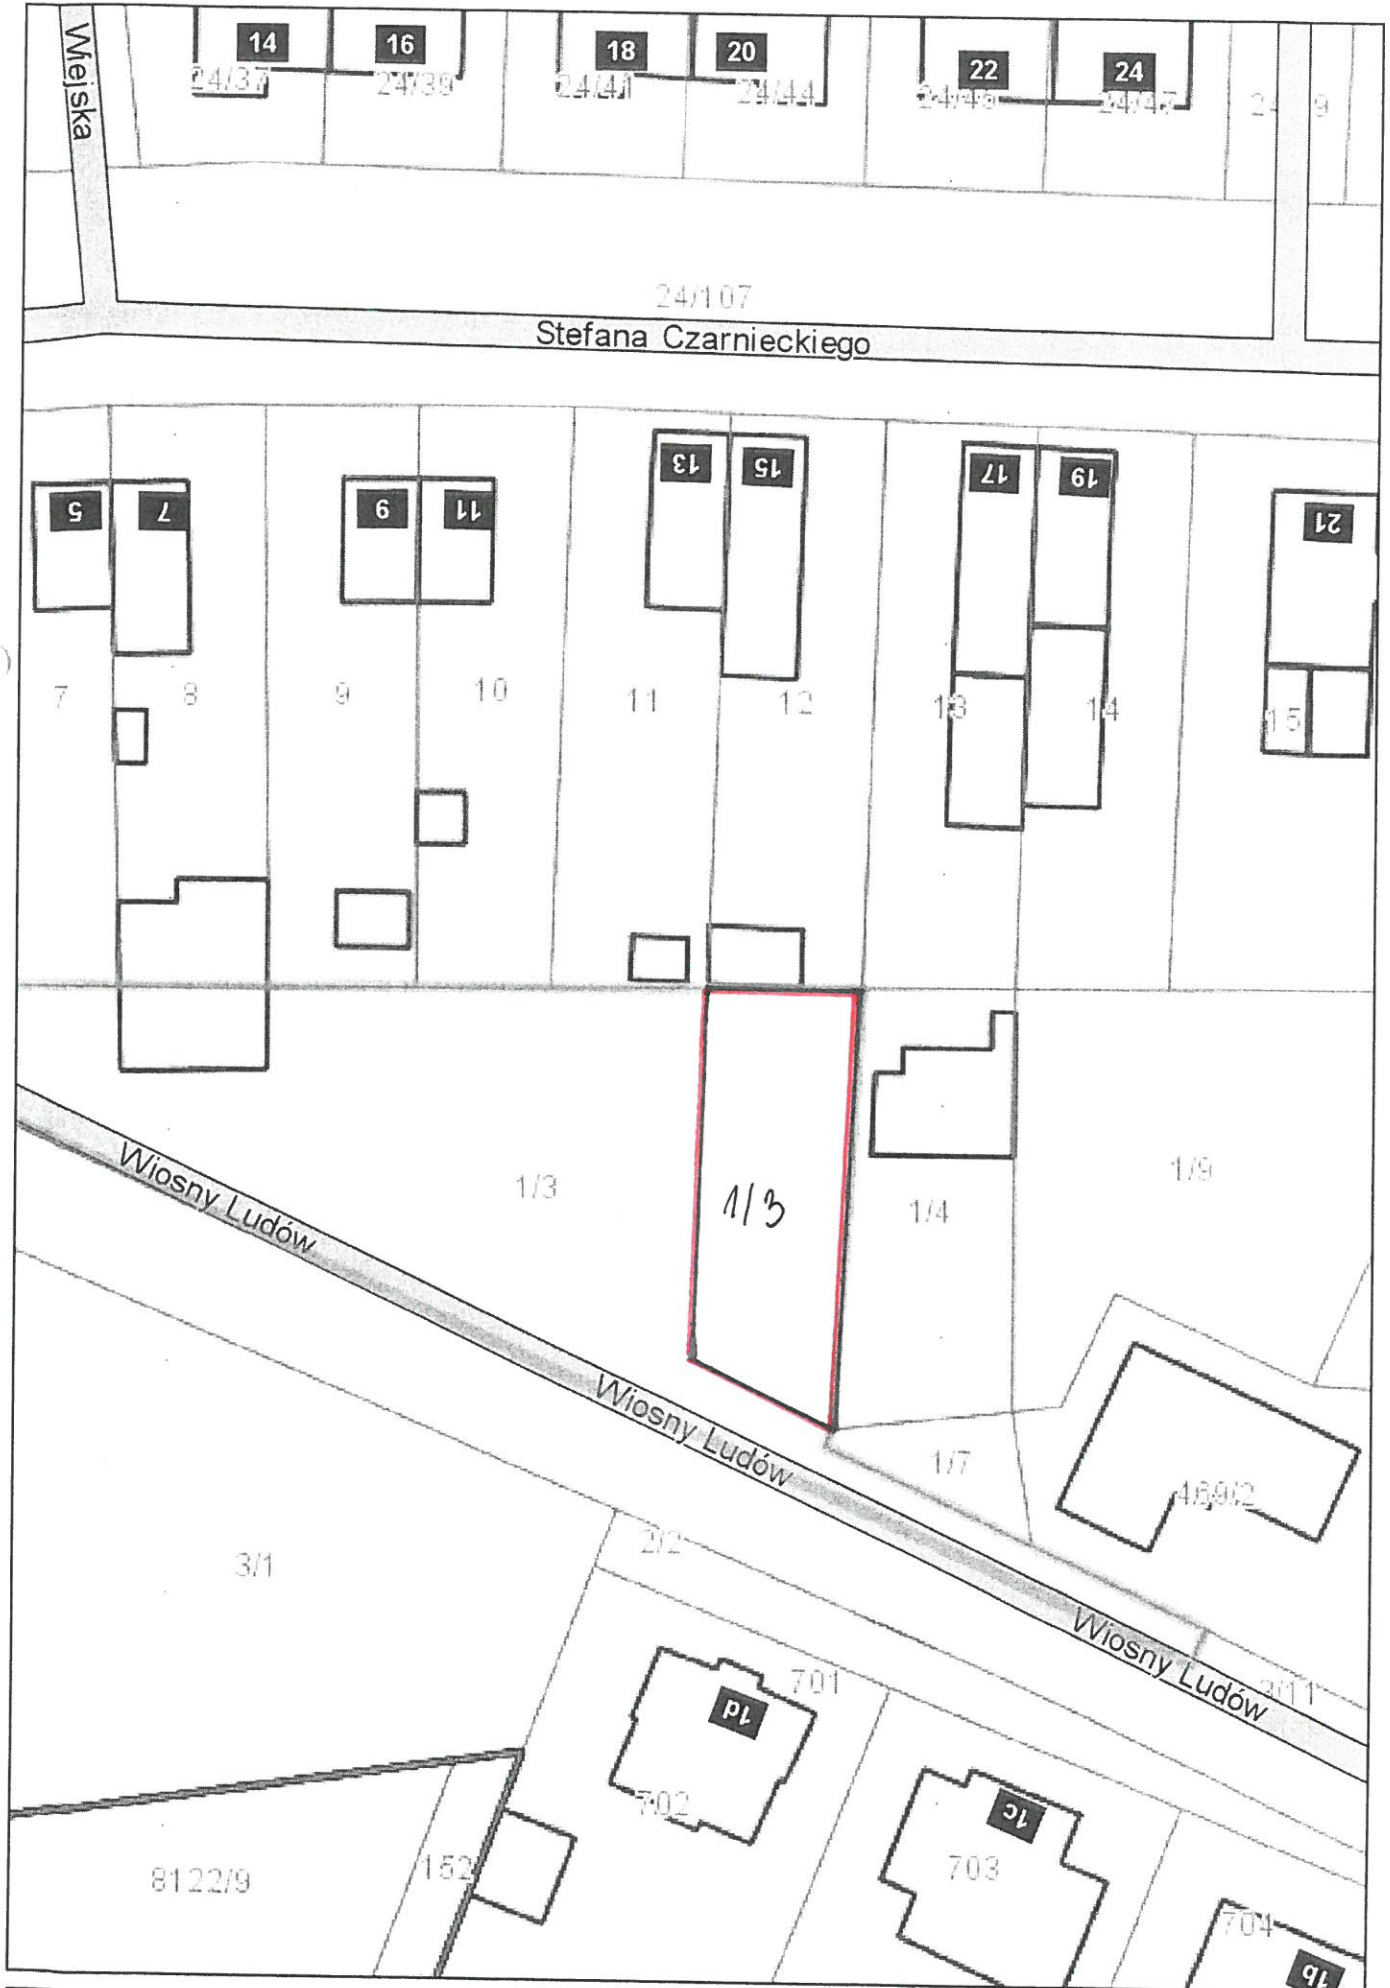


201 m 11



Piła - System Informacji Przestrzennej

skala 1 : 2000

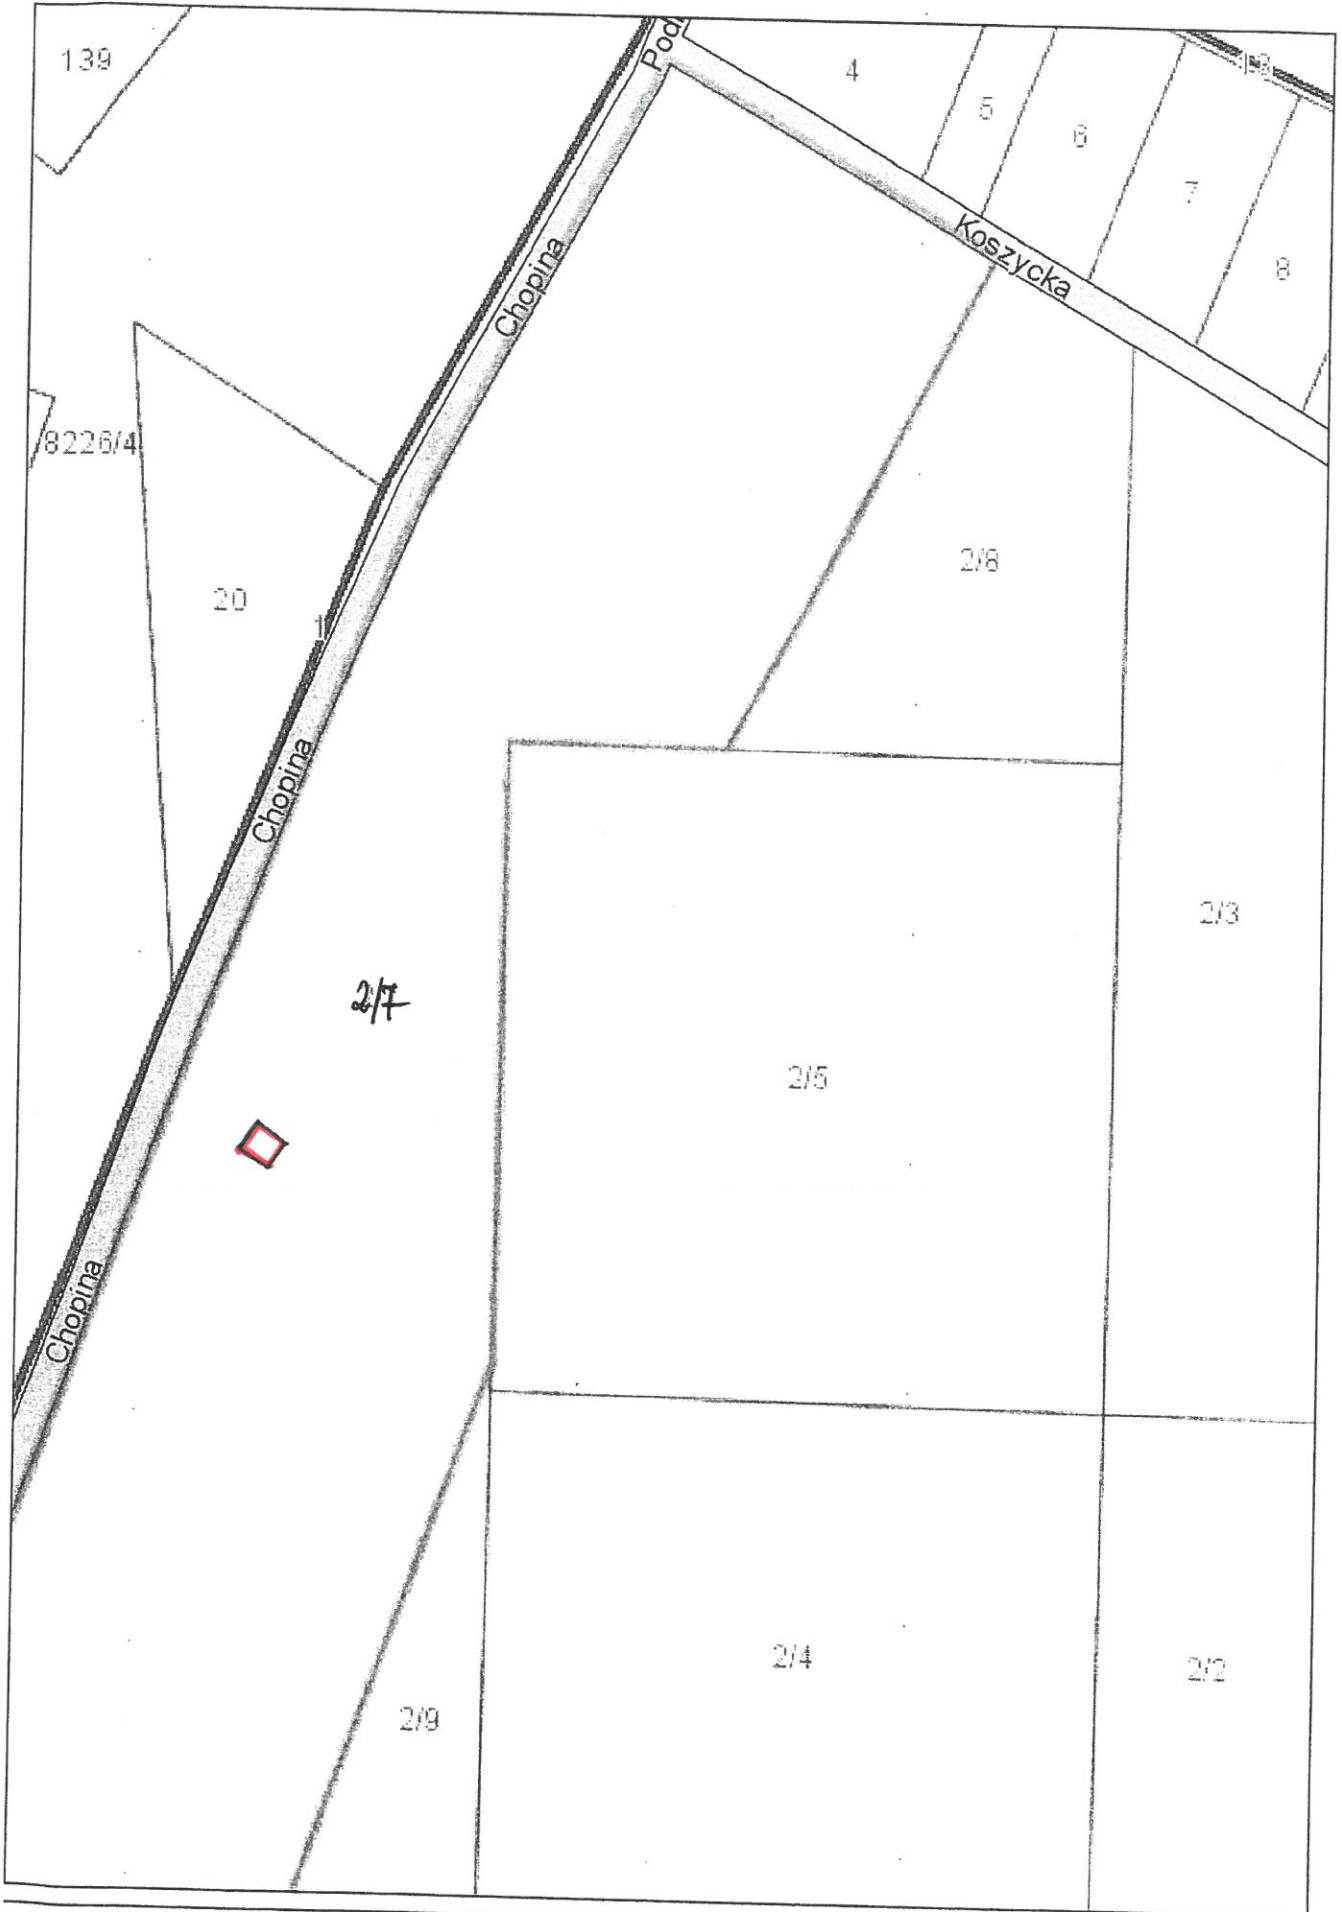



cat nr 12



Piła - System Informacji Przestrzennej

skala 1 : 1000

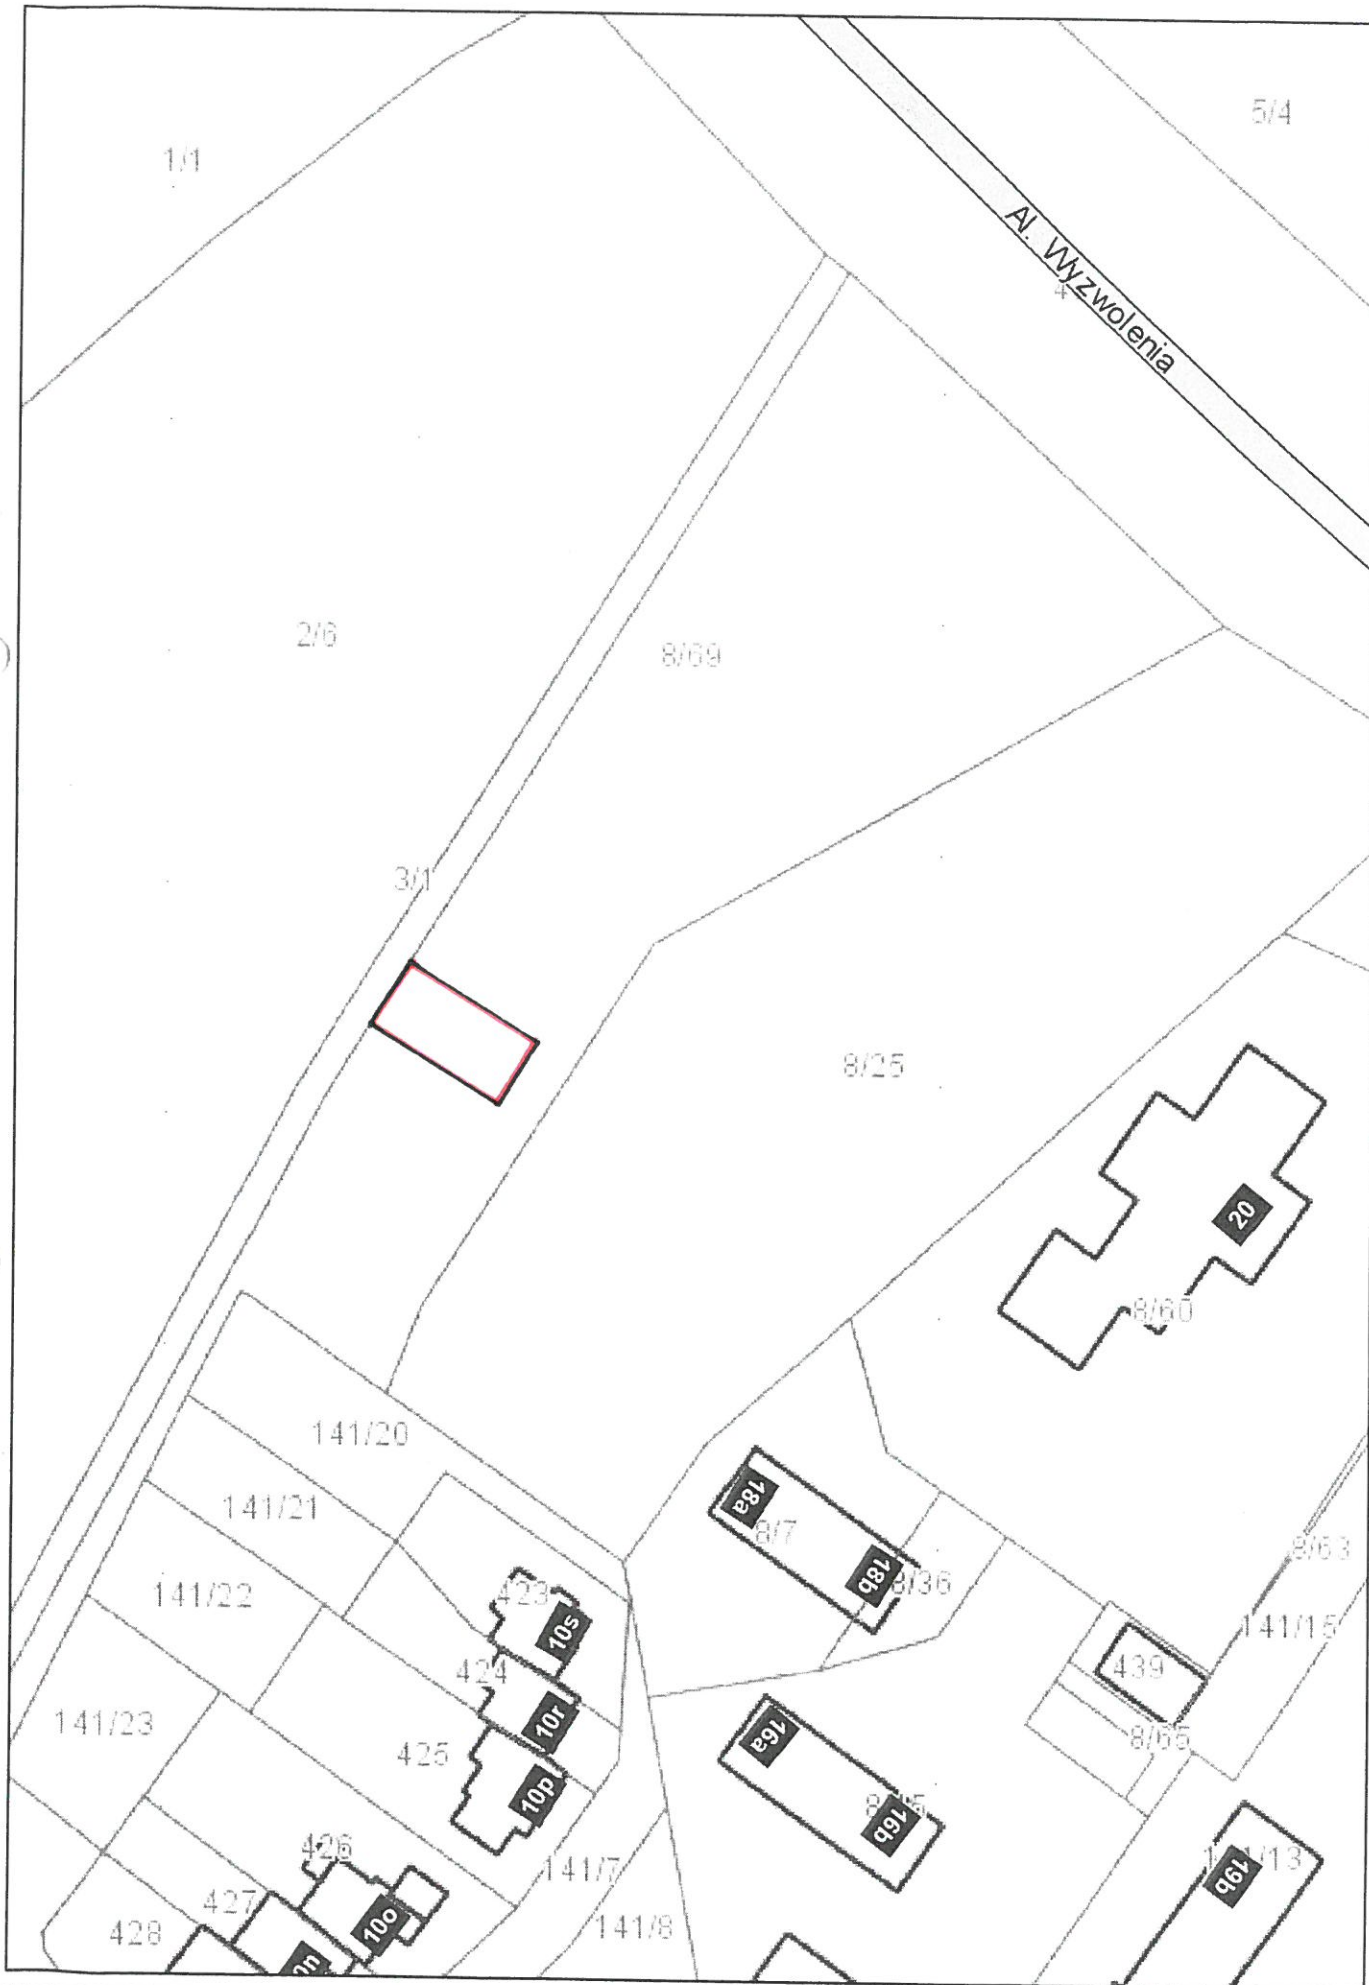


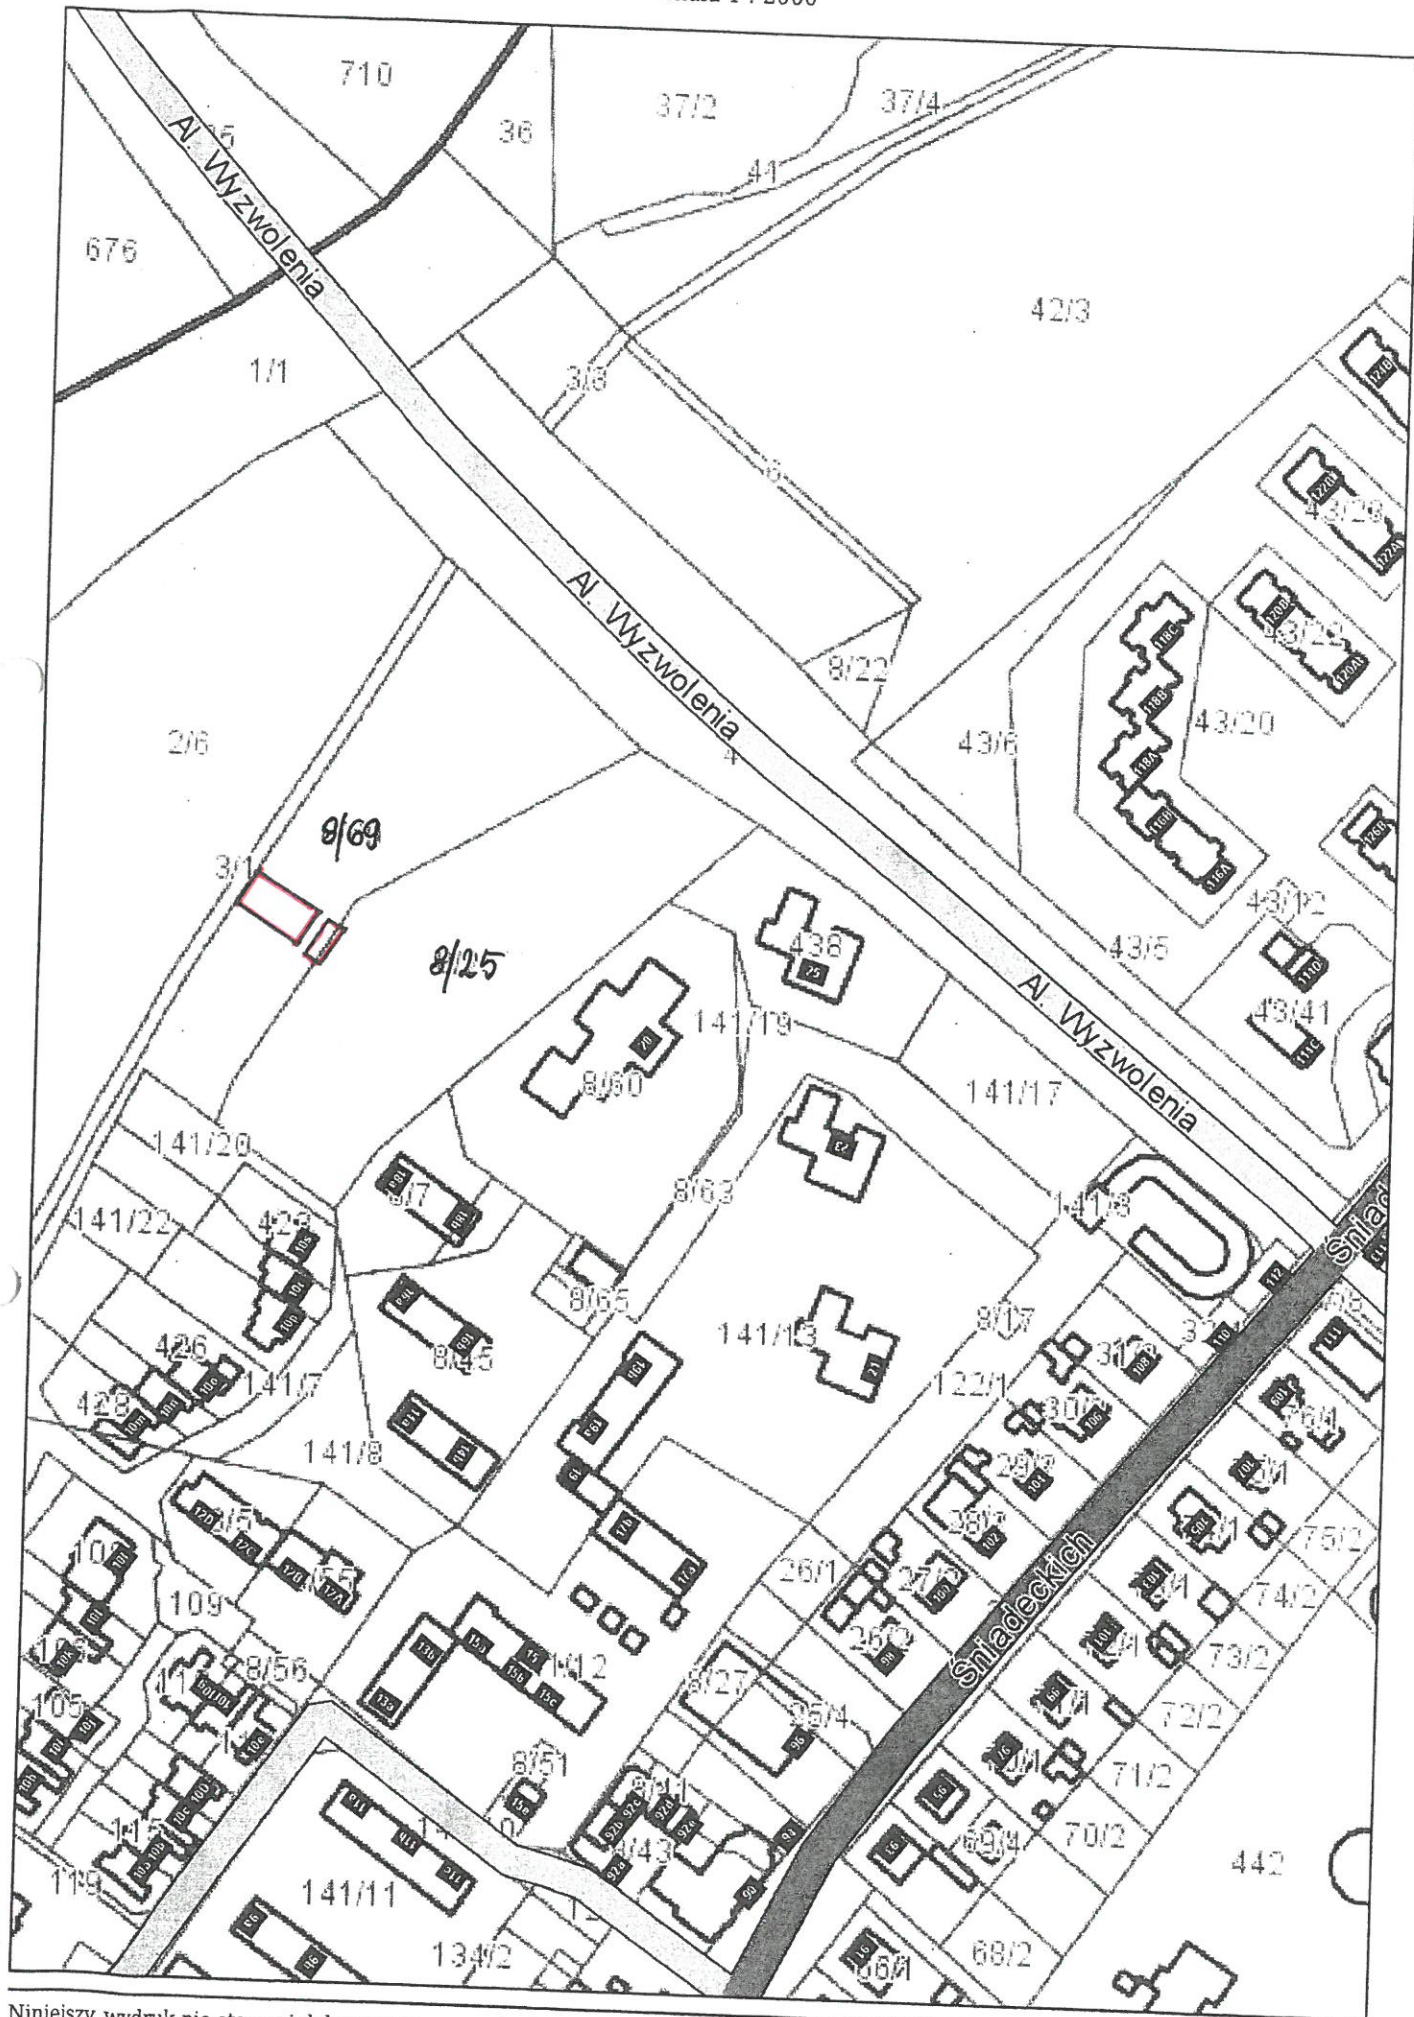





Piła - System Informacji Przestrzennej

skala 1 : 1000

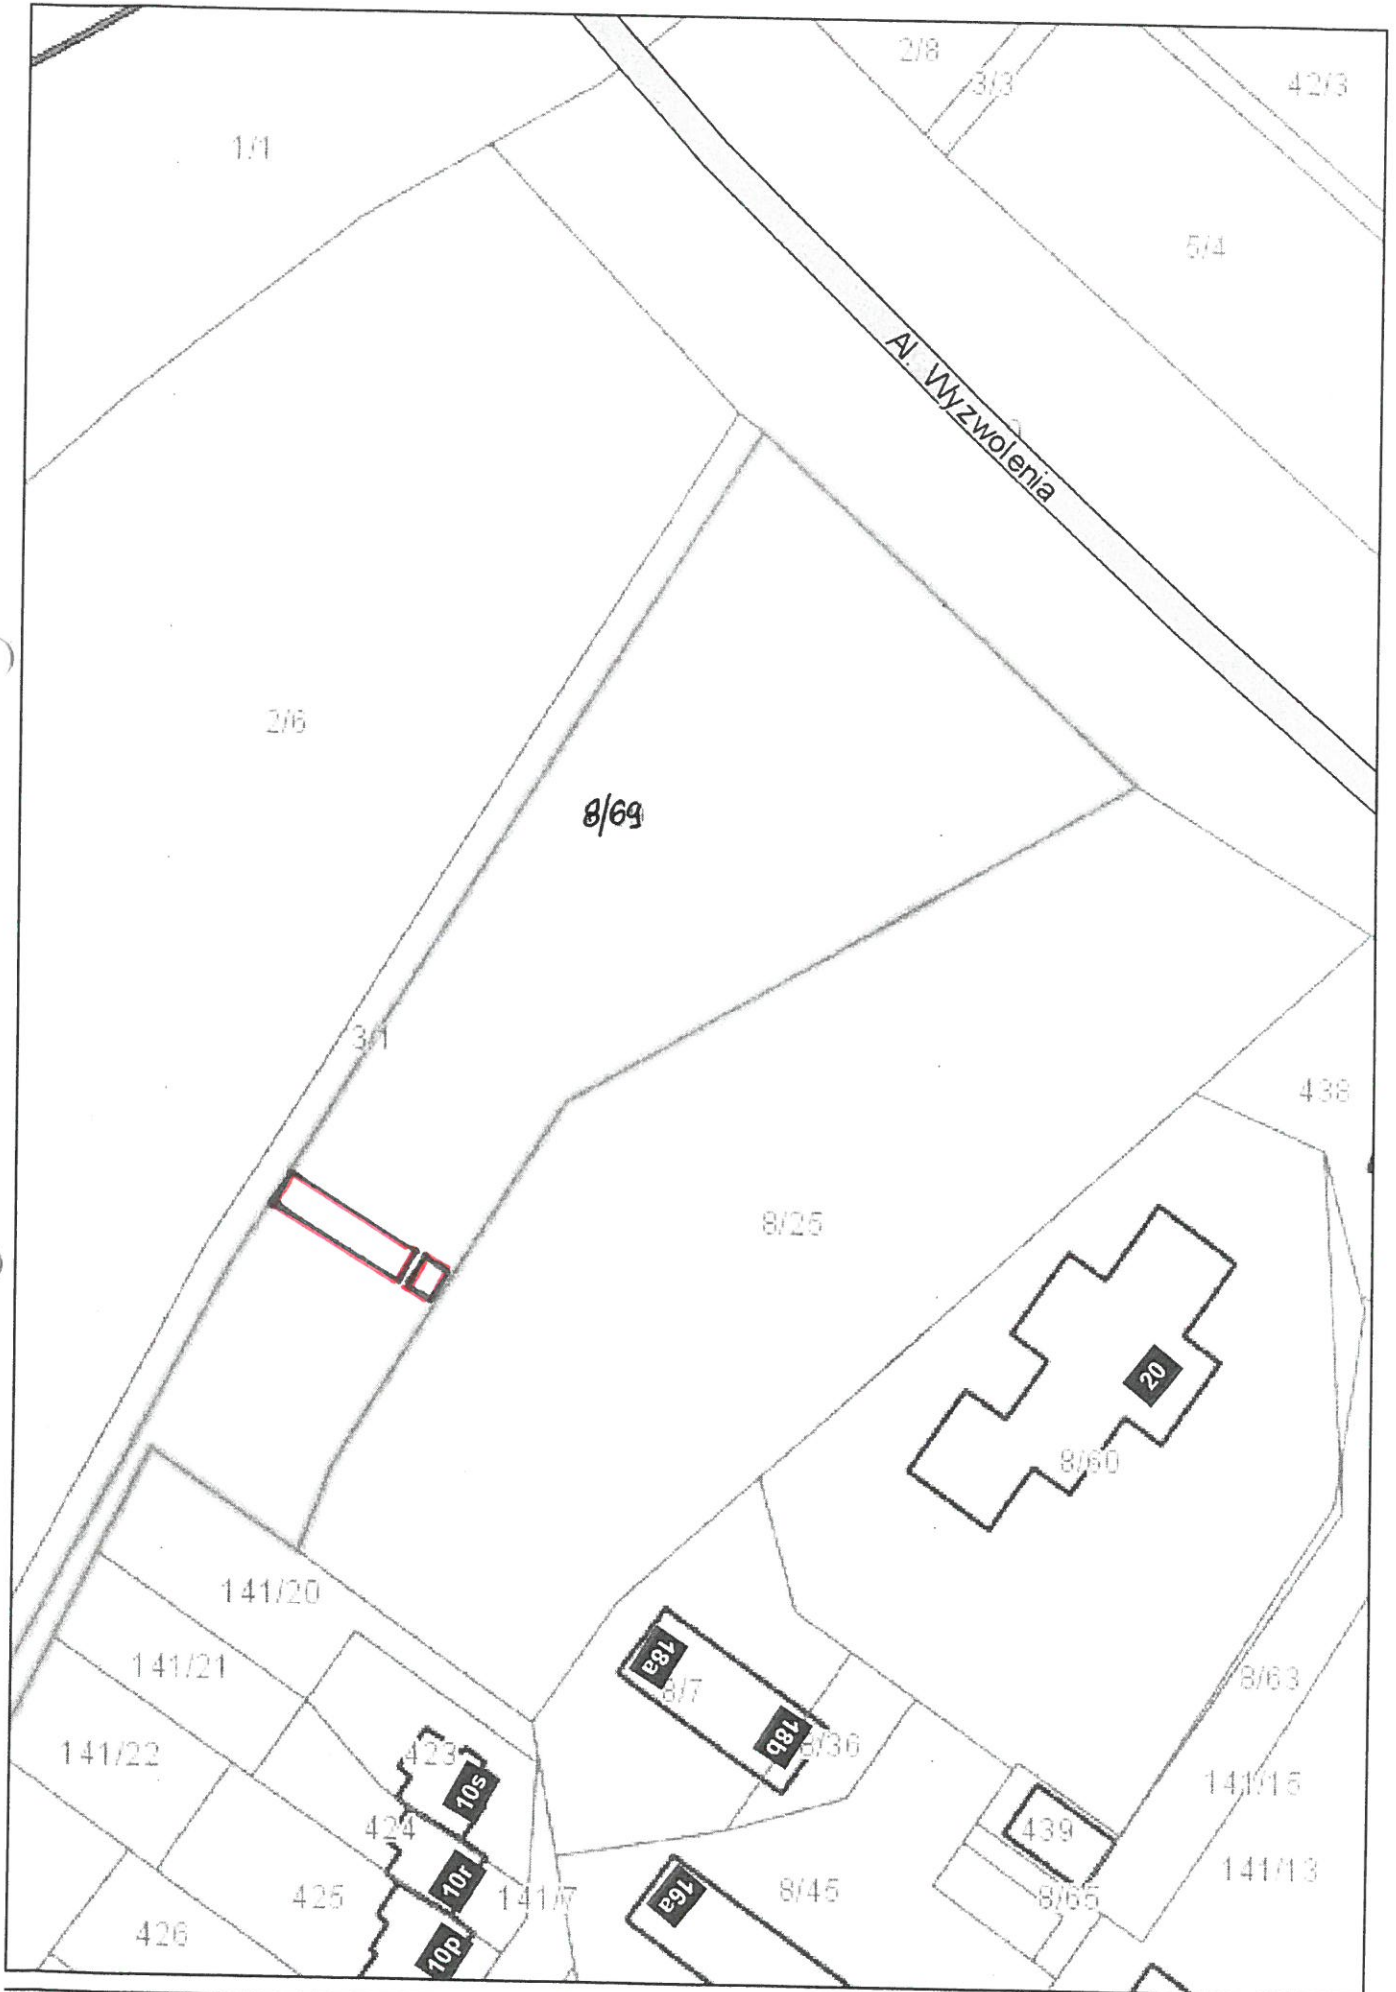

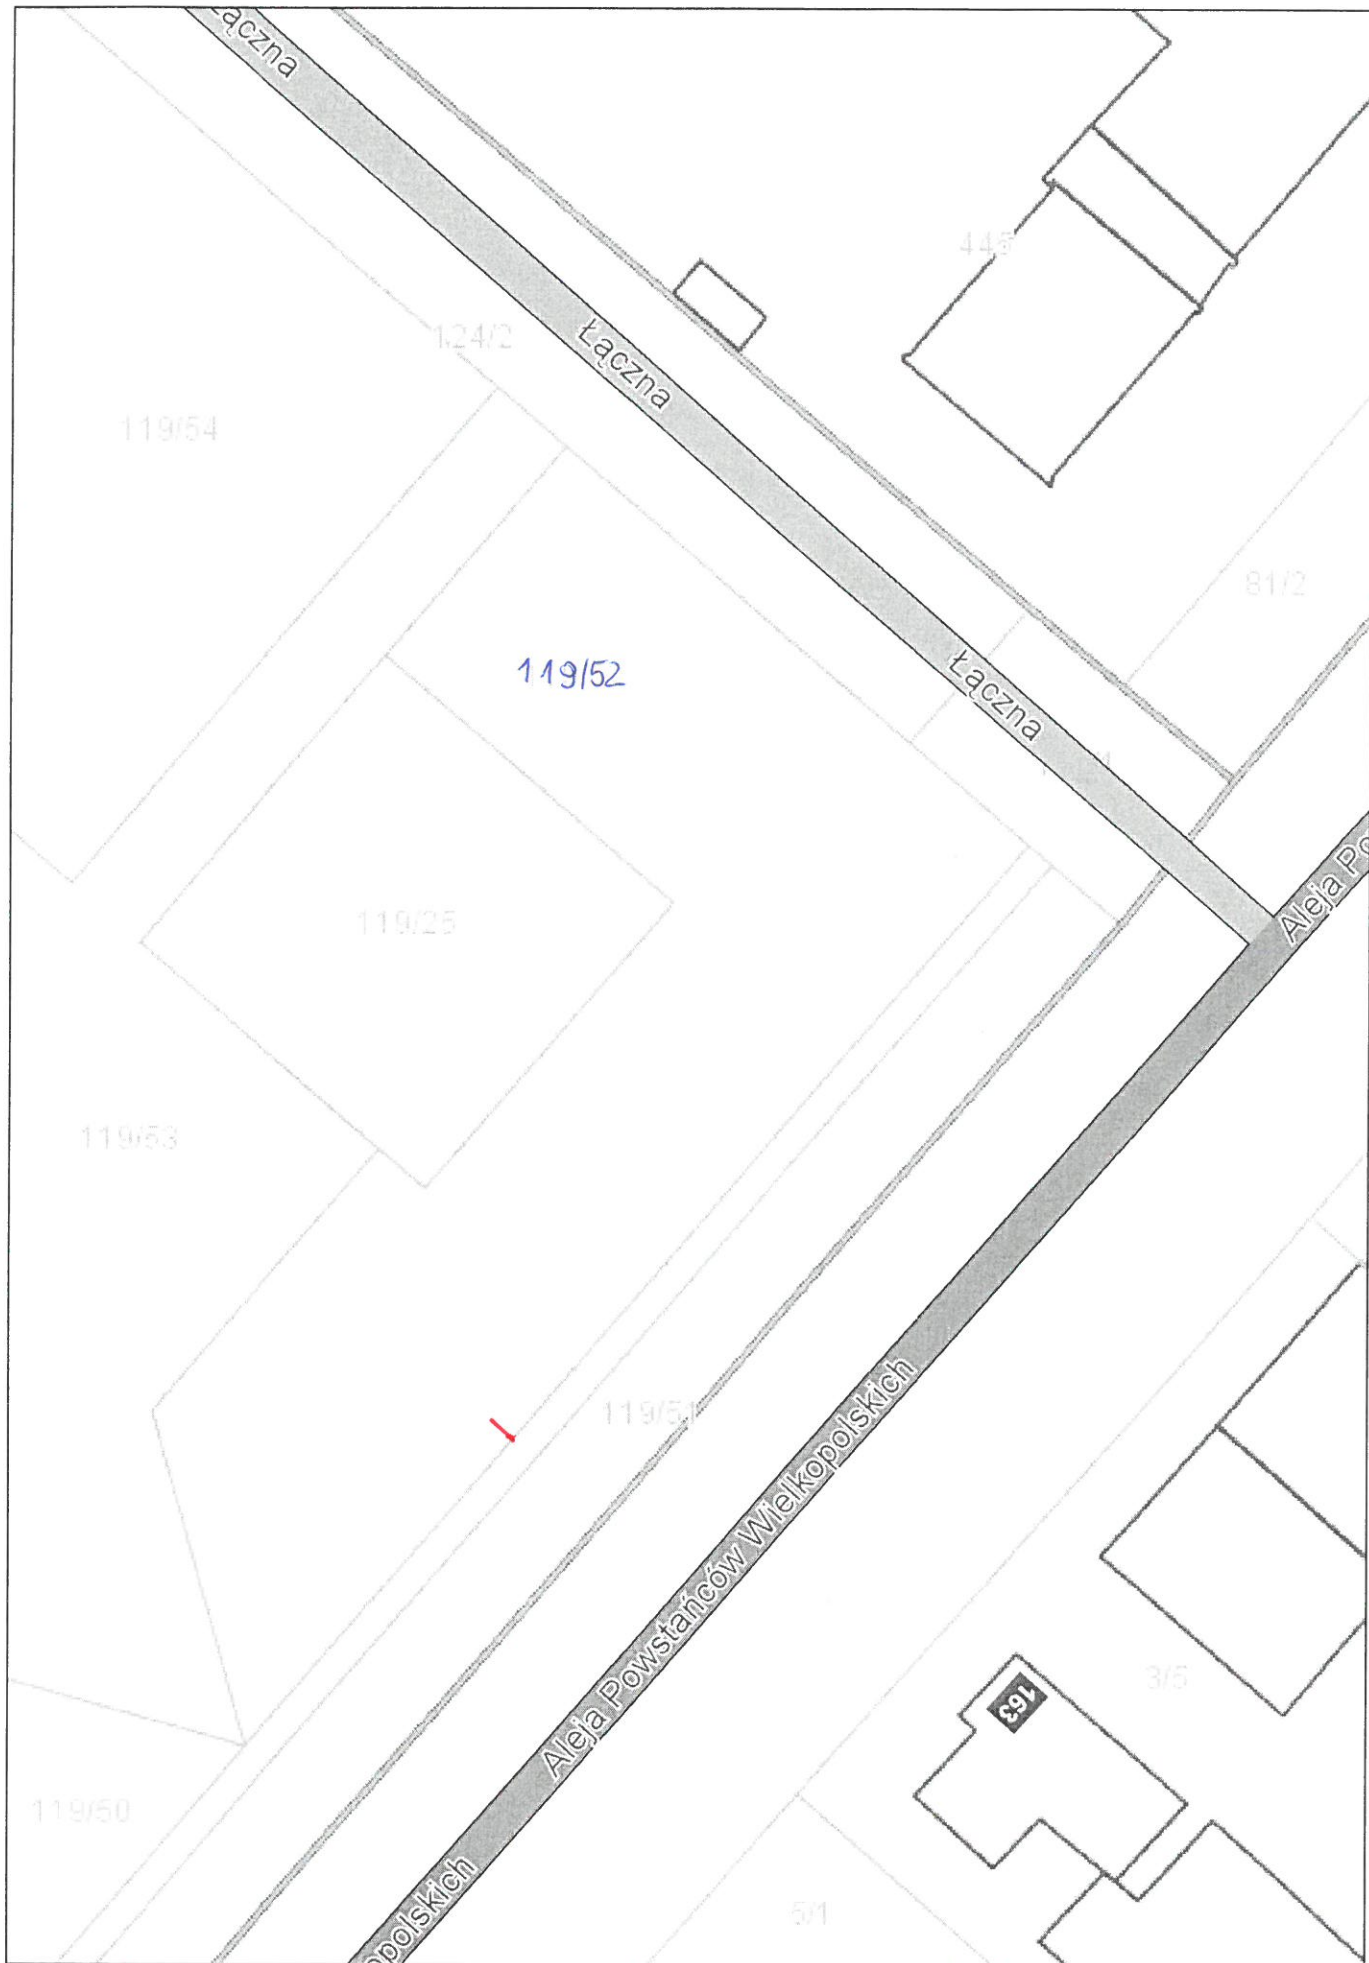

- przebieg urządzenia
przebieg

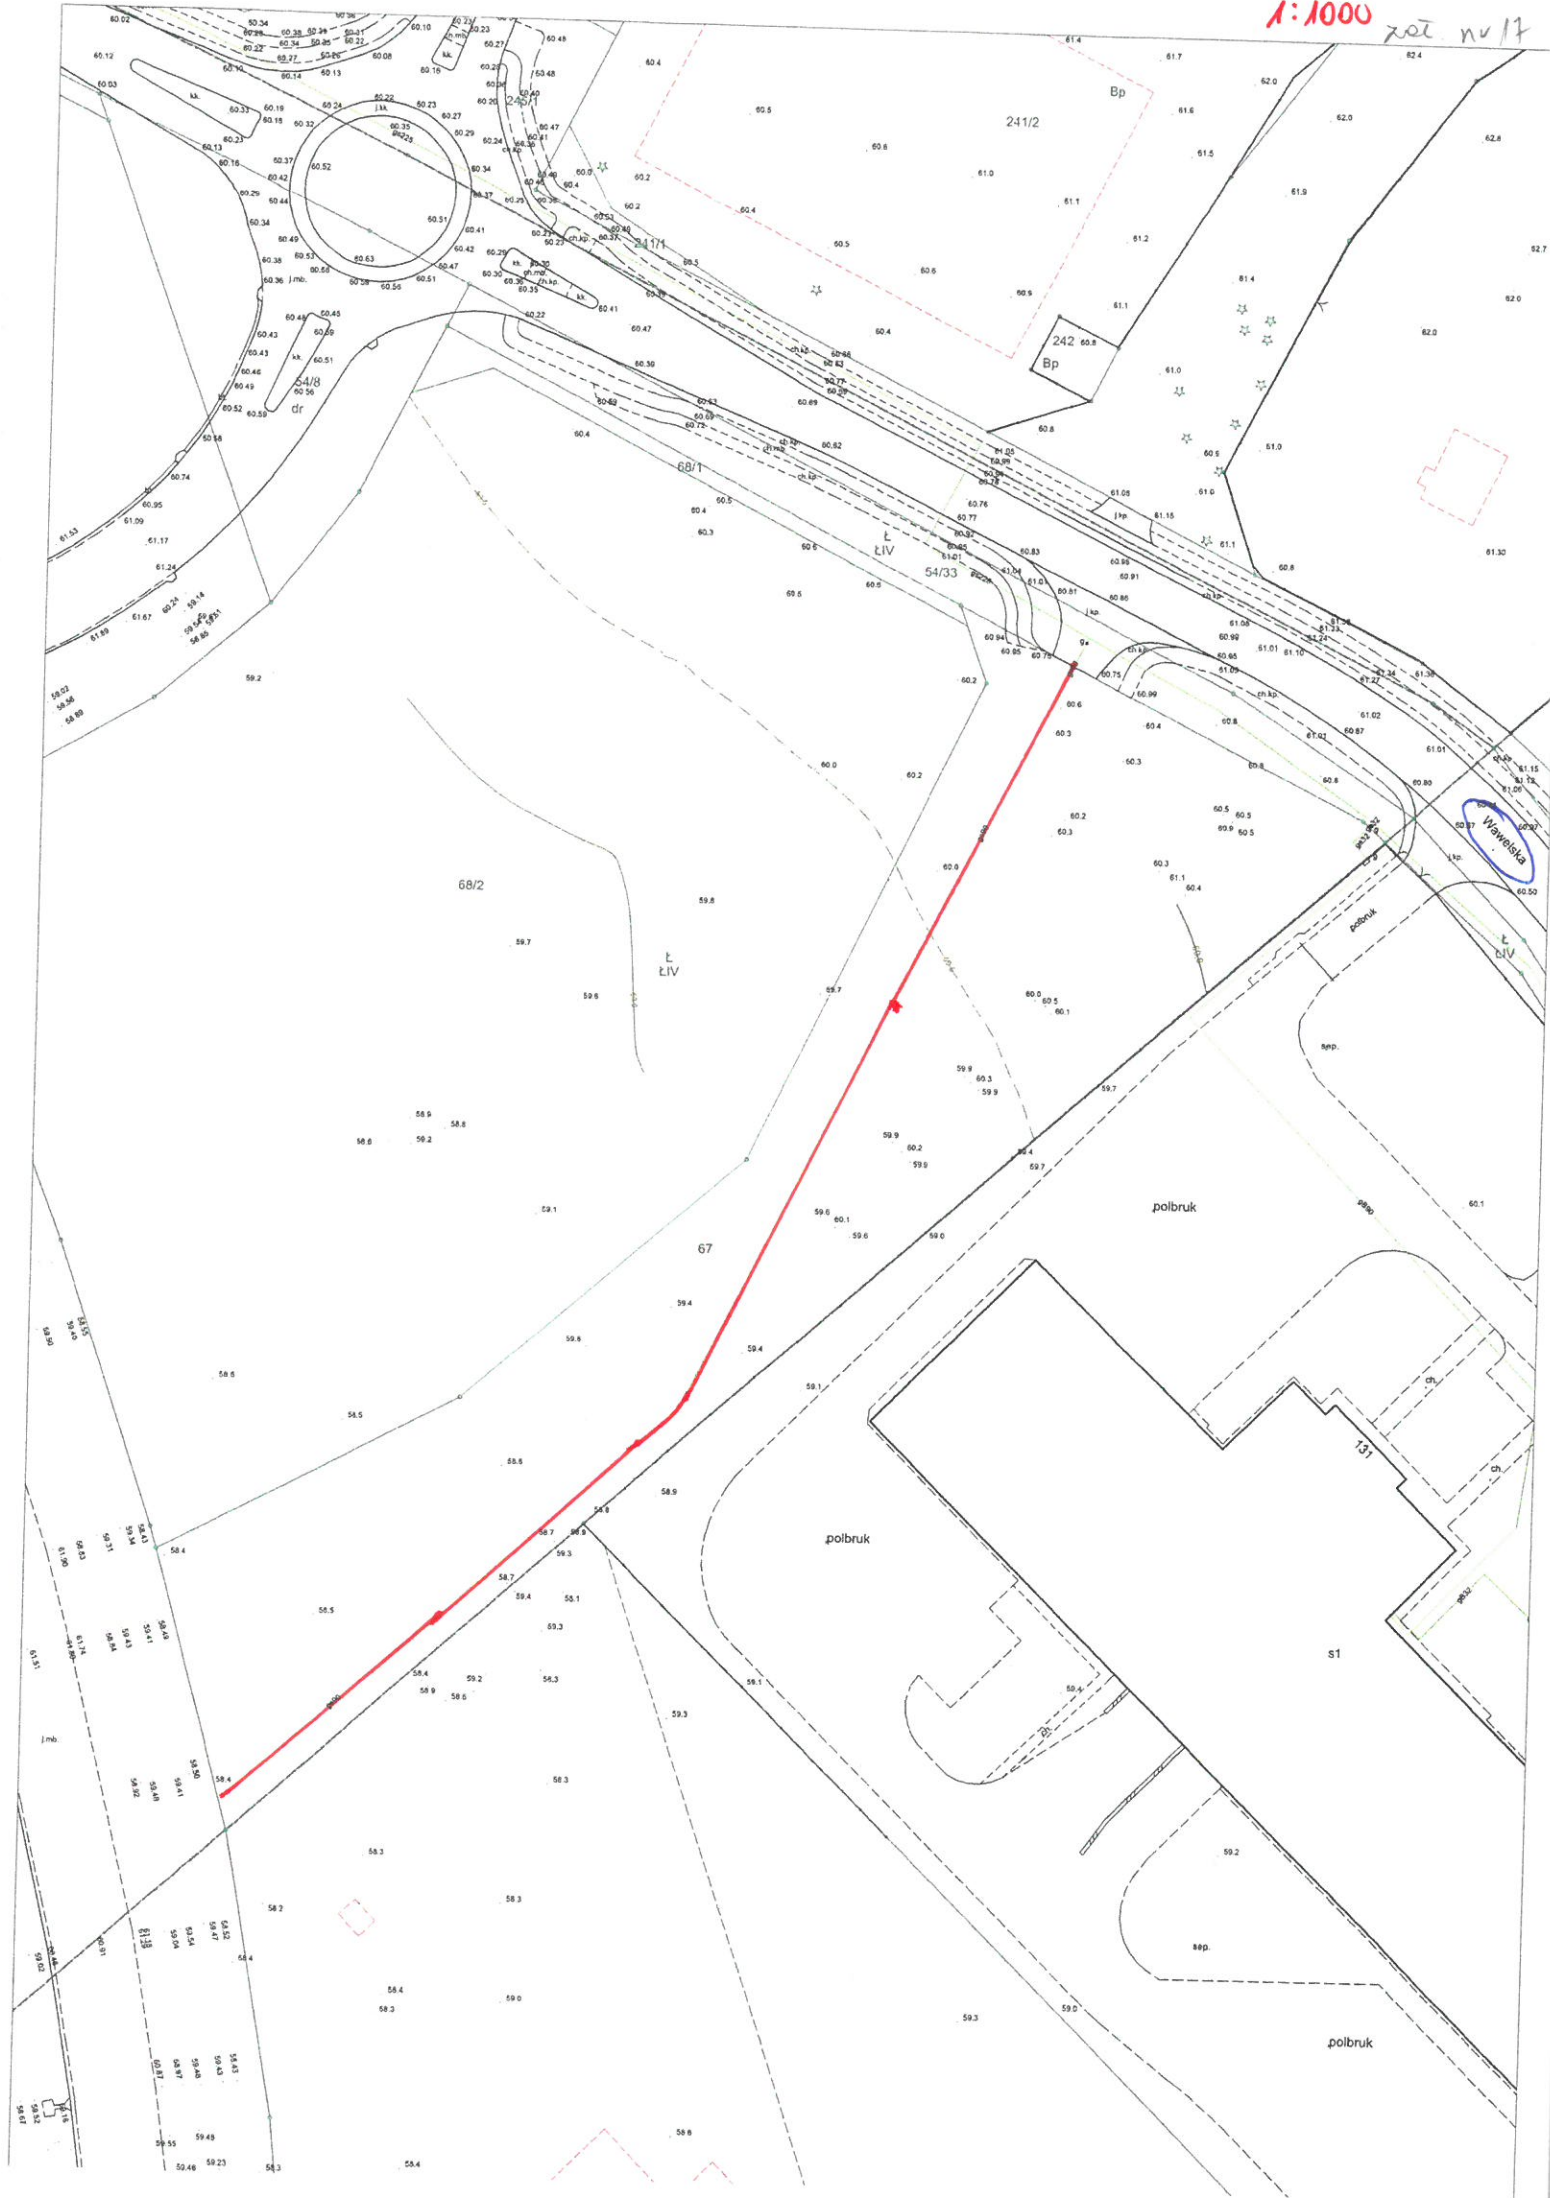



loc. nr 18


114/5

205

Przebieg uszychna przebieg

AL. NIEPODLEGŁOŚCI



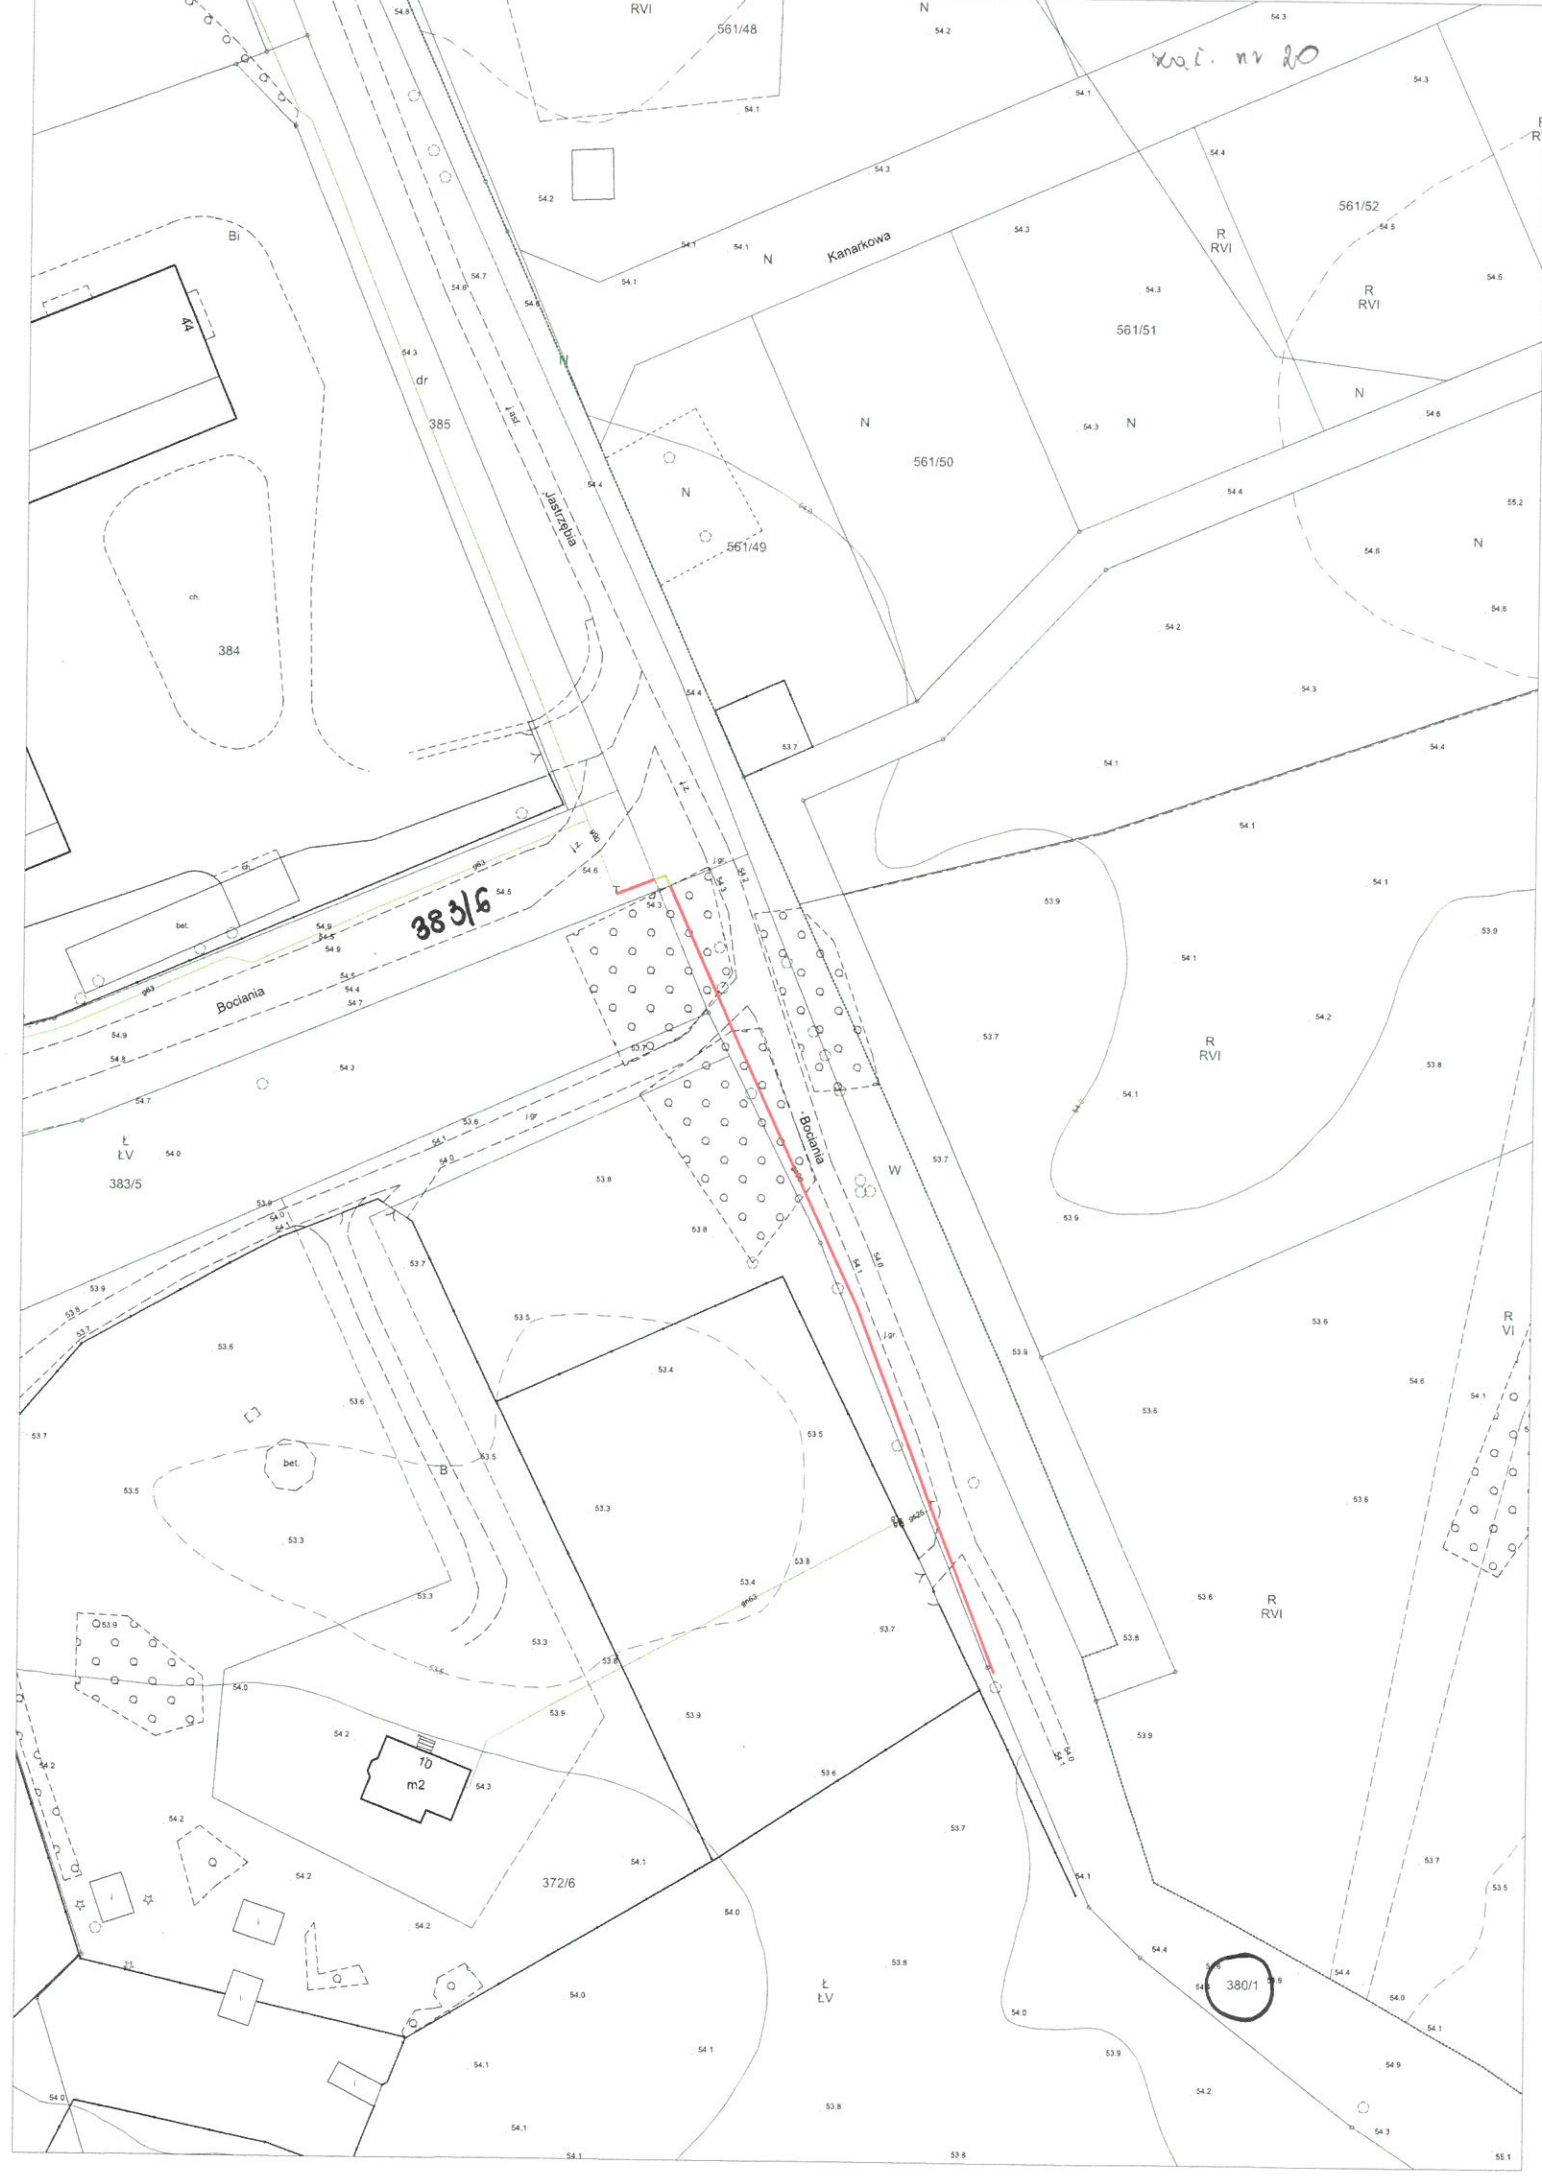



zaci. m v 2/

Ba

892
B

5 t1

893
B

307/6
Bp

1033/4
B

m2
27

gnD63

894
B

mj2
68

R
RVI
1260

21

1033/5
Bp

1033/6
Bp

307/8
B

895
B

mj2
66

1033/2
B

m2
23

307/9
B

307/10
Bp

62
m1

311
i1
64

1033/1
B

t1
21

m2
21

309
B

t
60

t1
62

310/1
B

m2
62

312
m2
64

1033/1
B

1271
Bp

m2
60

310/2
B

62
m1

313
dr

312
m2
64

1033/1
B

1271
Bp

UL. ŚNIEŻKOWA

313
dr

39

Bp

322/3

1045
B

m3
19

1

37


problemy z granicami przesyłanym

1046
B


m2

336

zot m. 22

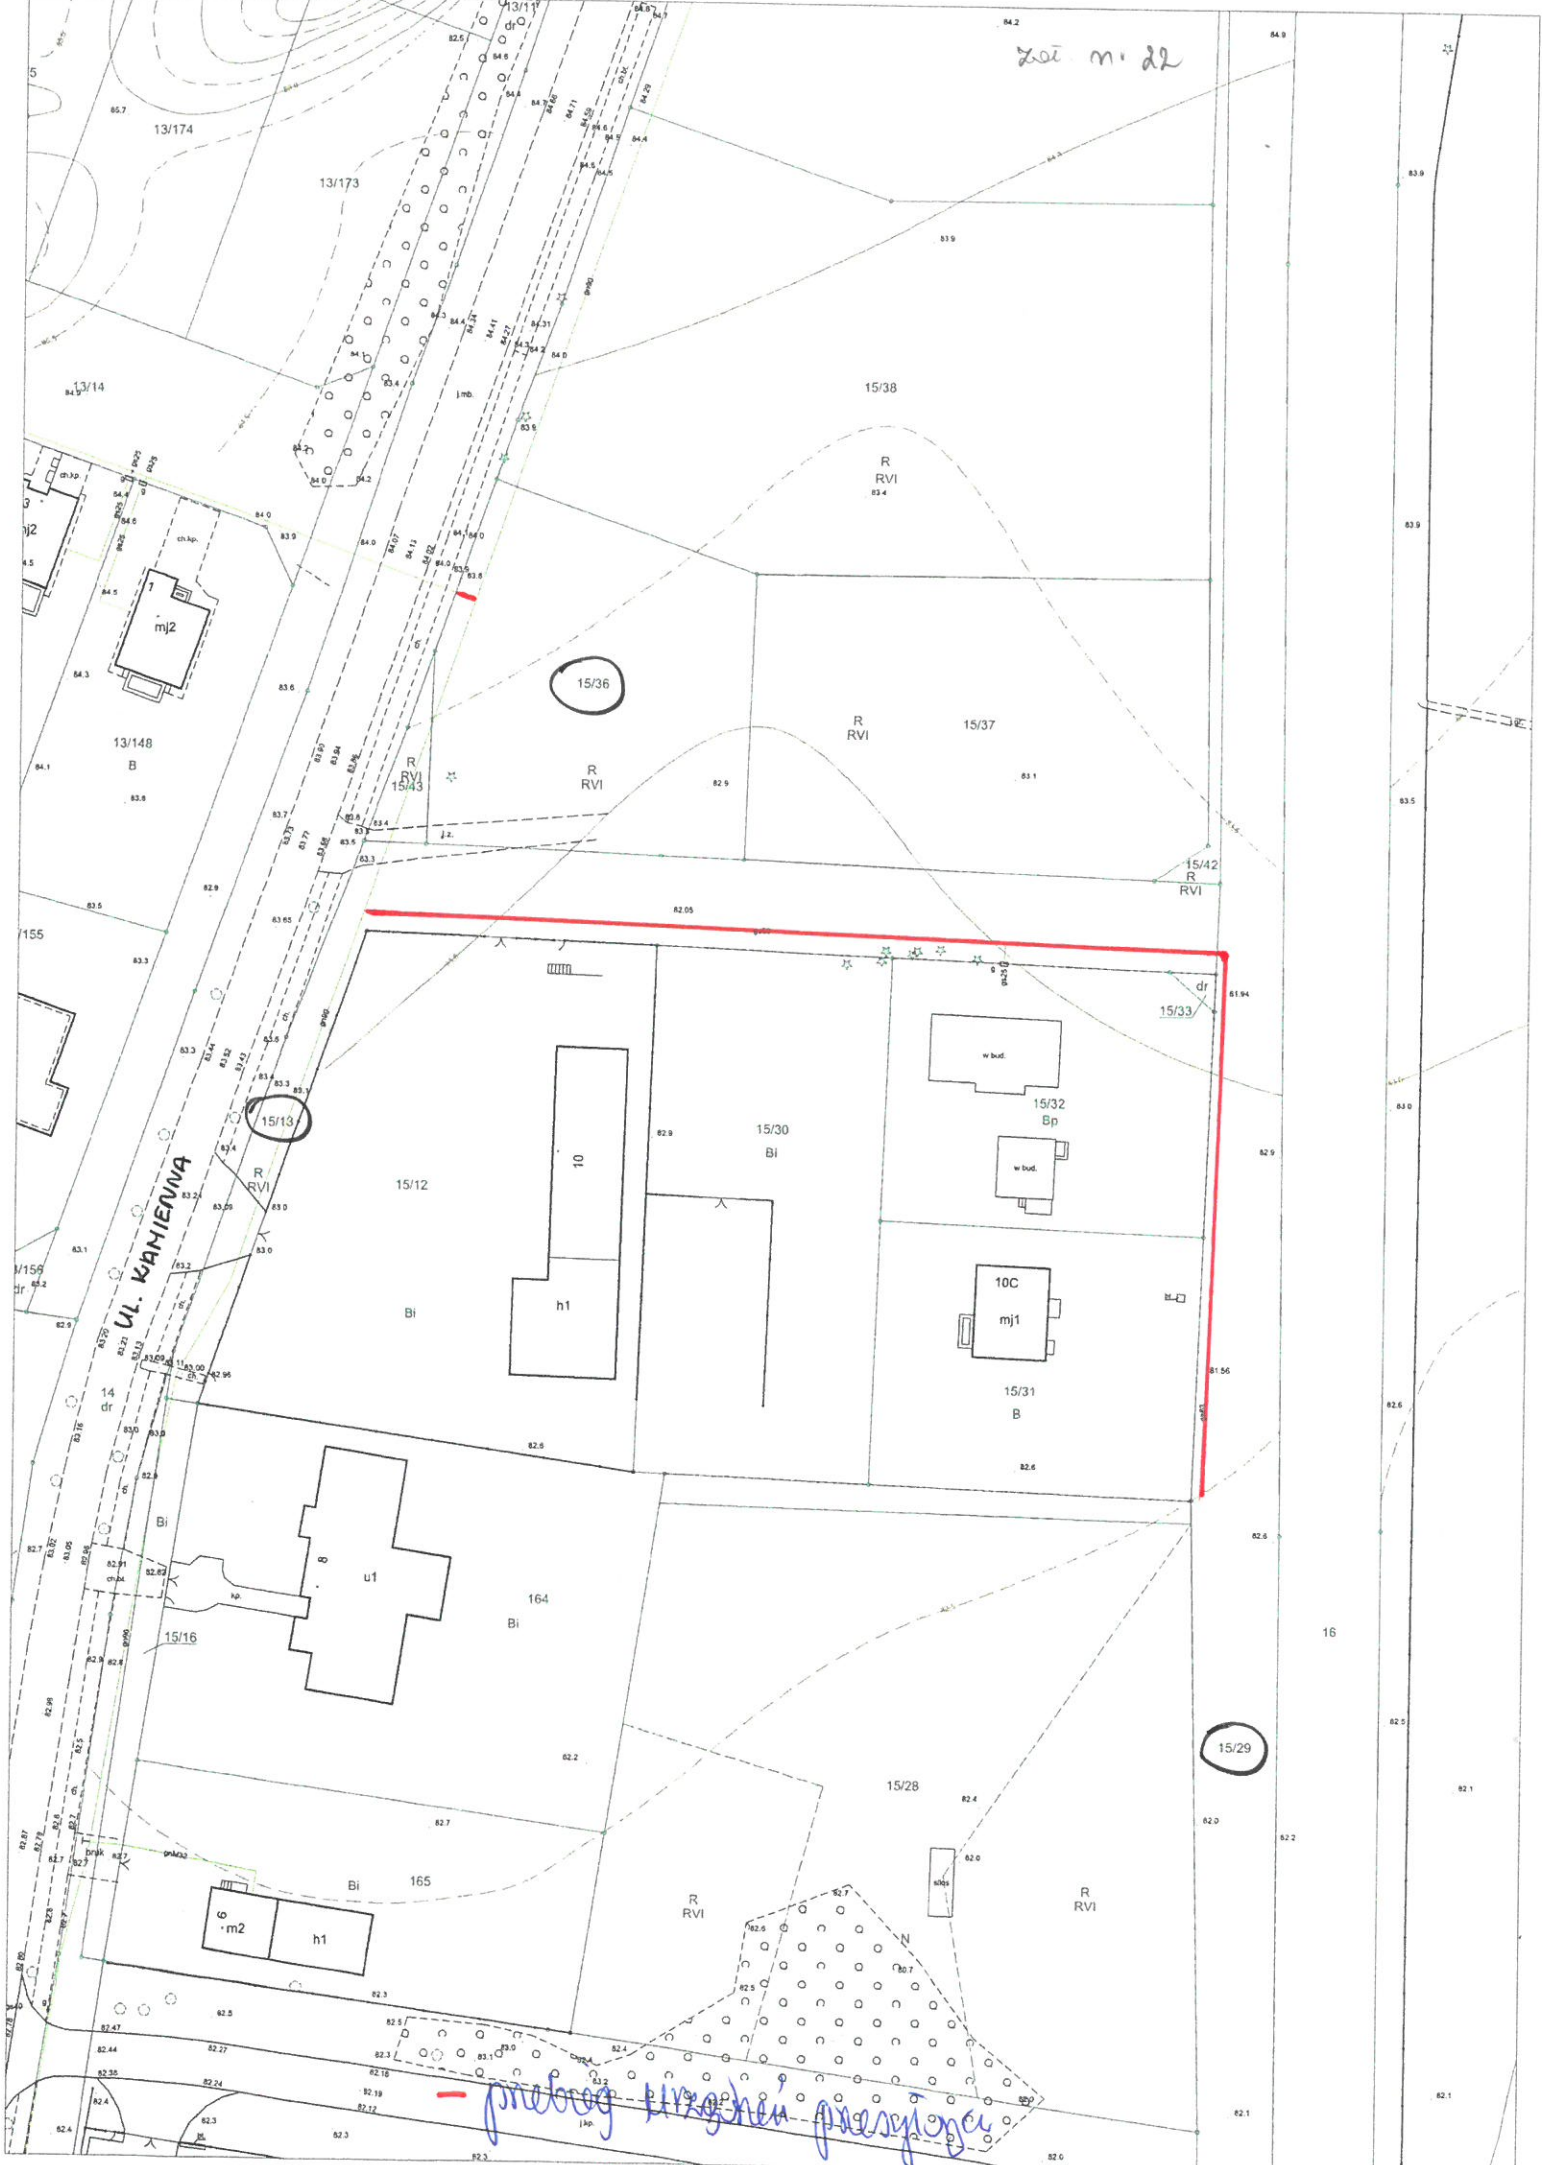

1:1000

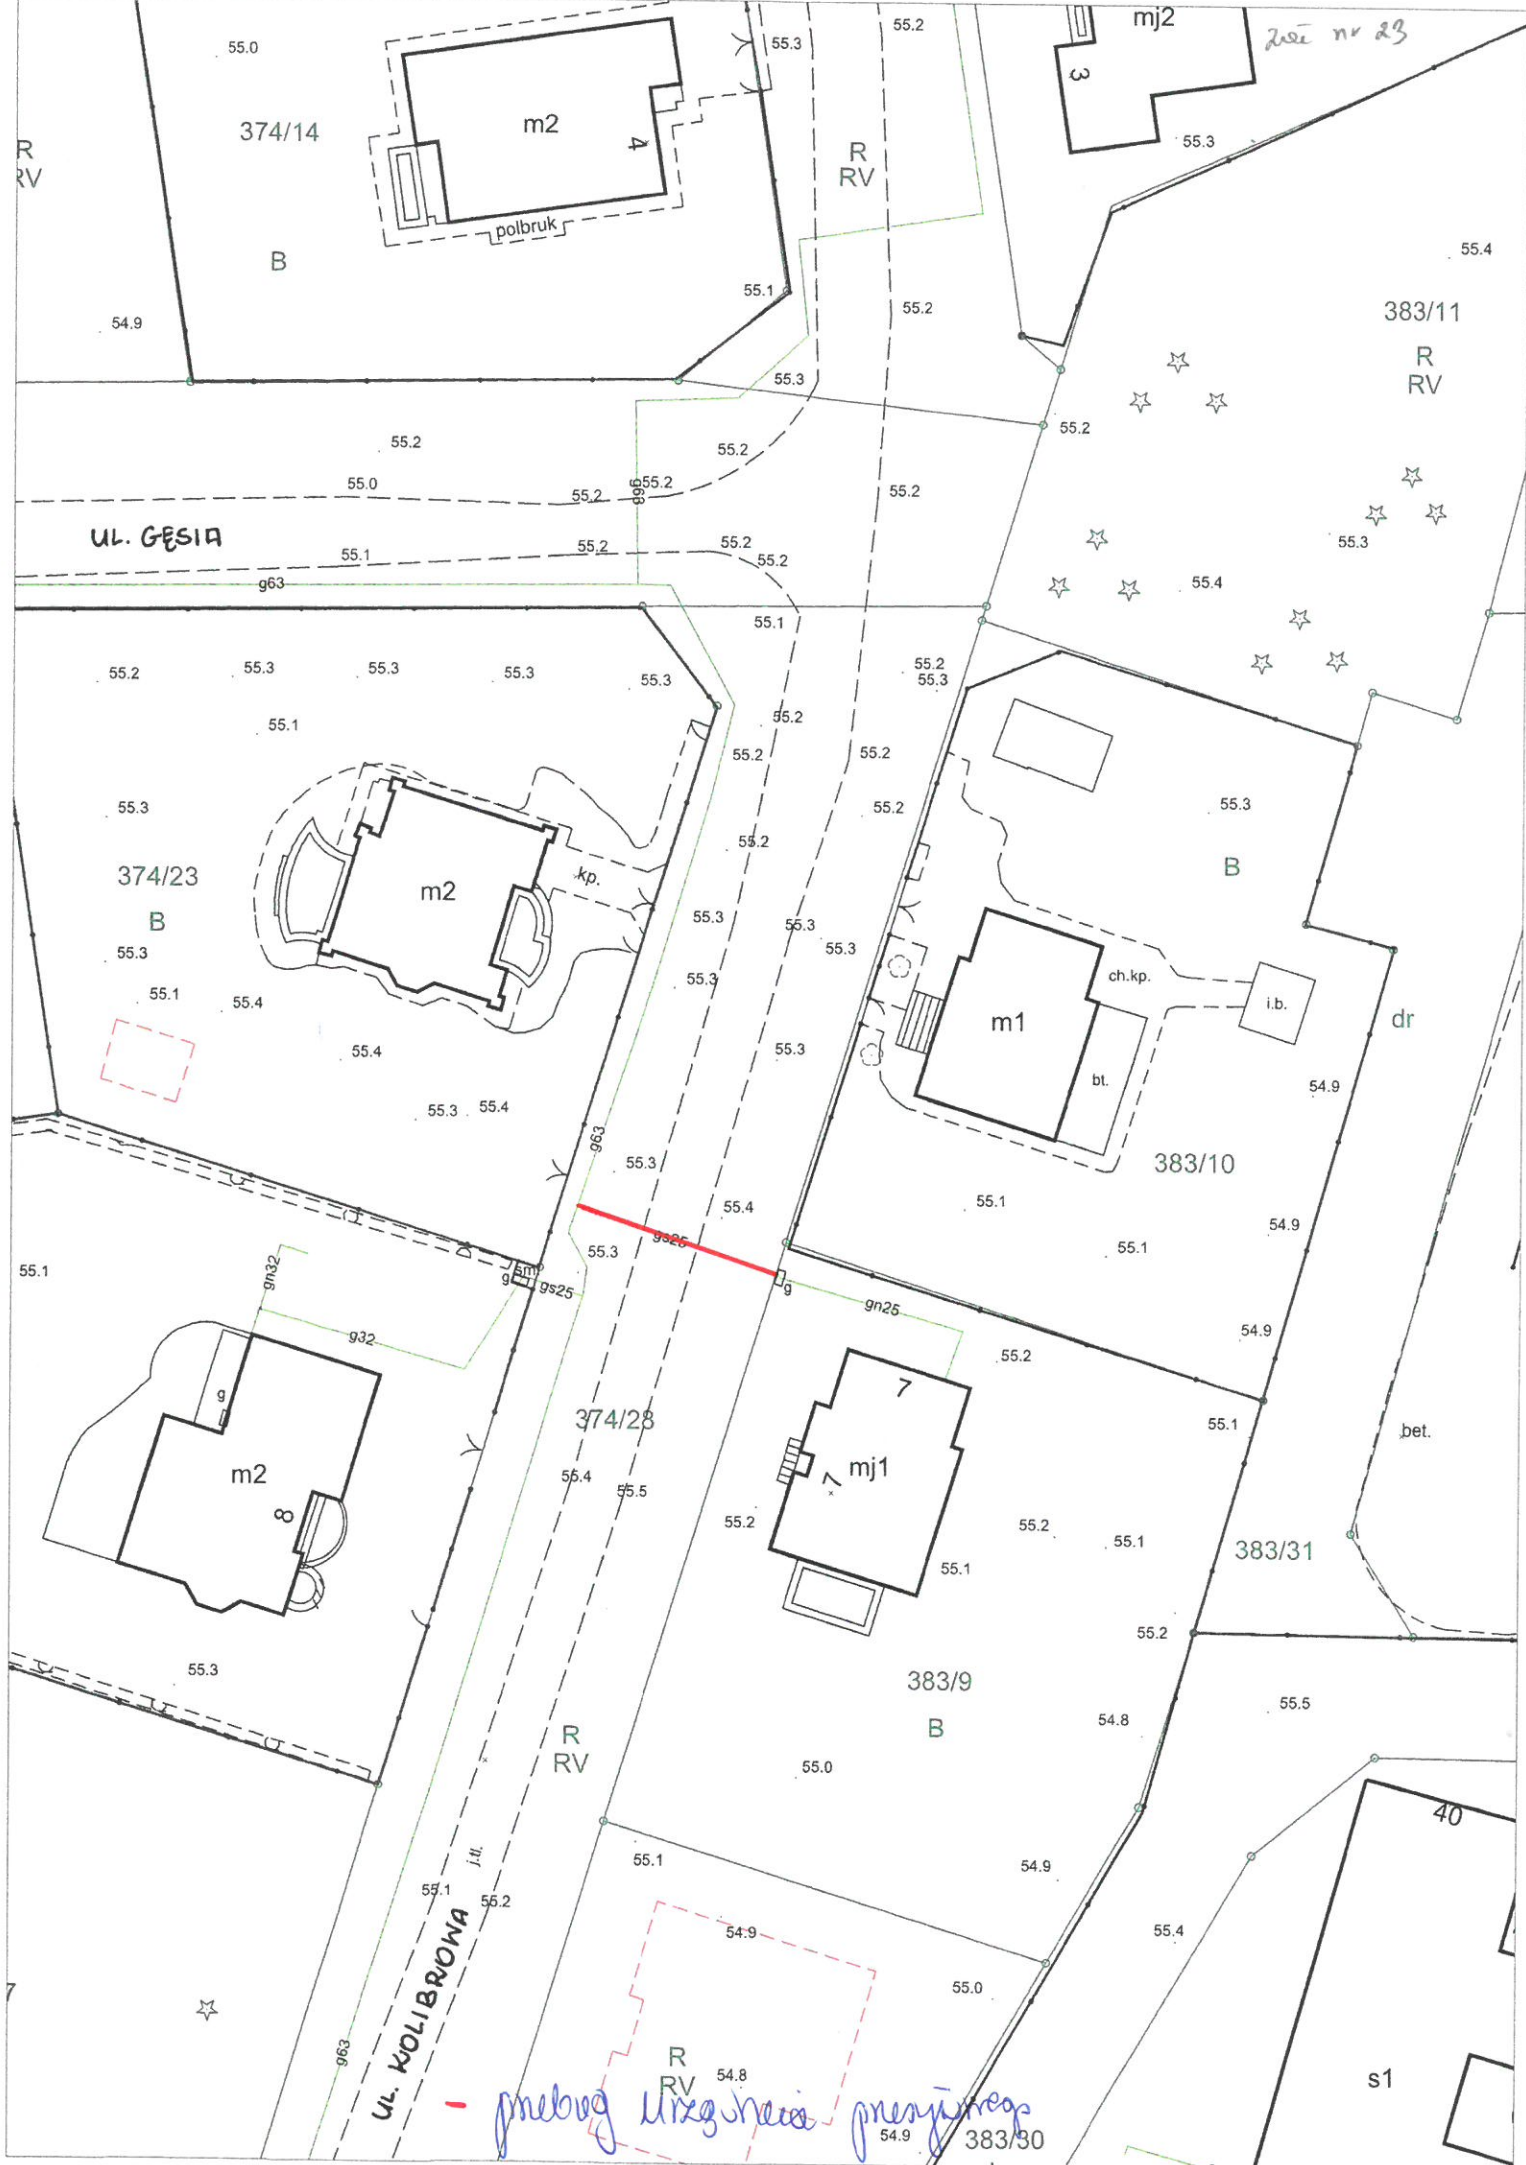

UL. GĘSIA

UL. KOLIBROWA

374/14

383/11

374/23

383/10

374/28

383/9

383/31

383/30

1:500



40

s1

R RV

R RV

R RV

R RV

R RV

B

B

m1

m2

m2

7

mj1

mj2

polbruk

kp.


ch.kp.

i.b.

bt.

dr

bet.

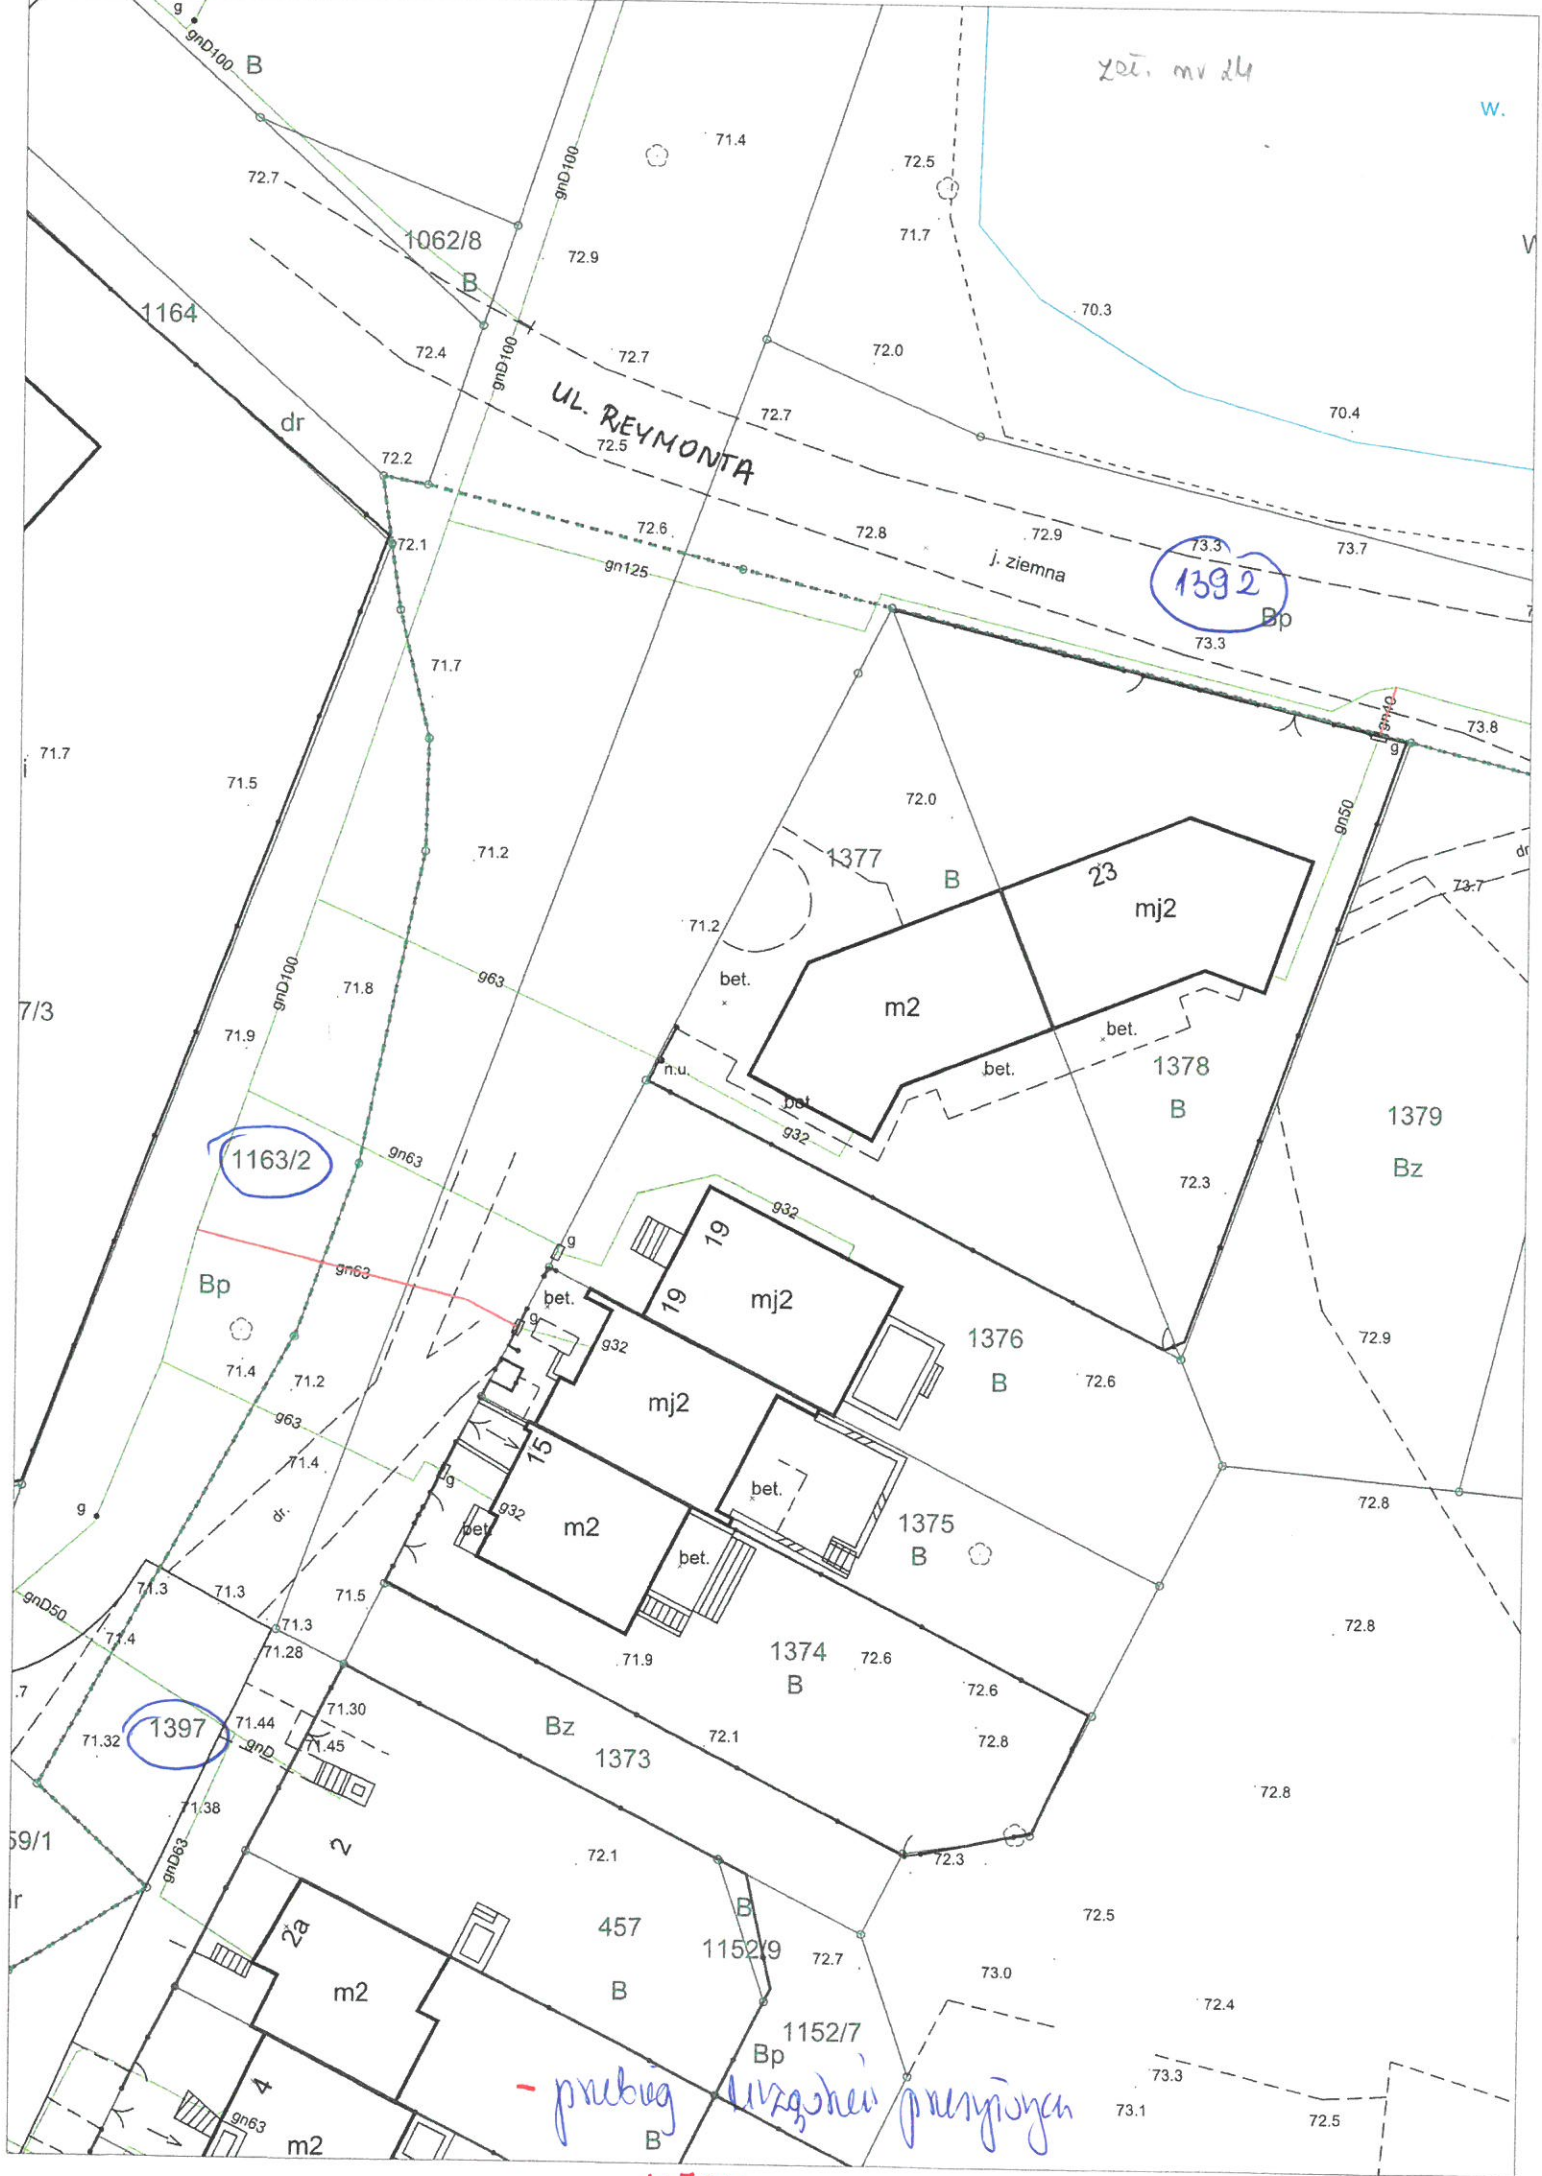

zot. nr 24

W.

UL. REYMONTA
72.5

1392
Bp

1163/2
Bp

1164

1062/8
B

1377
B

23
mj2

m2

1378
B

1379
Bz

19
mj2

1376
B

15
mj2

1375
B

1374
B

1373
Bz

457
B

1152/9
B


1152/7
Bp

2a
m2

4
m2

- przebieg korytarza przesyłowego

1:500

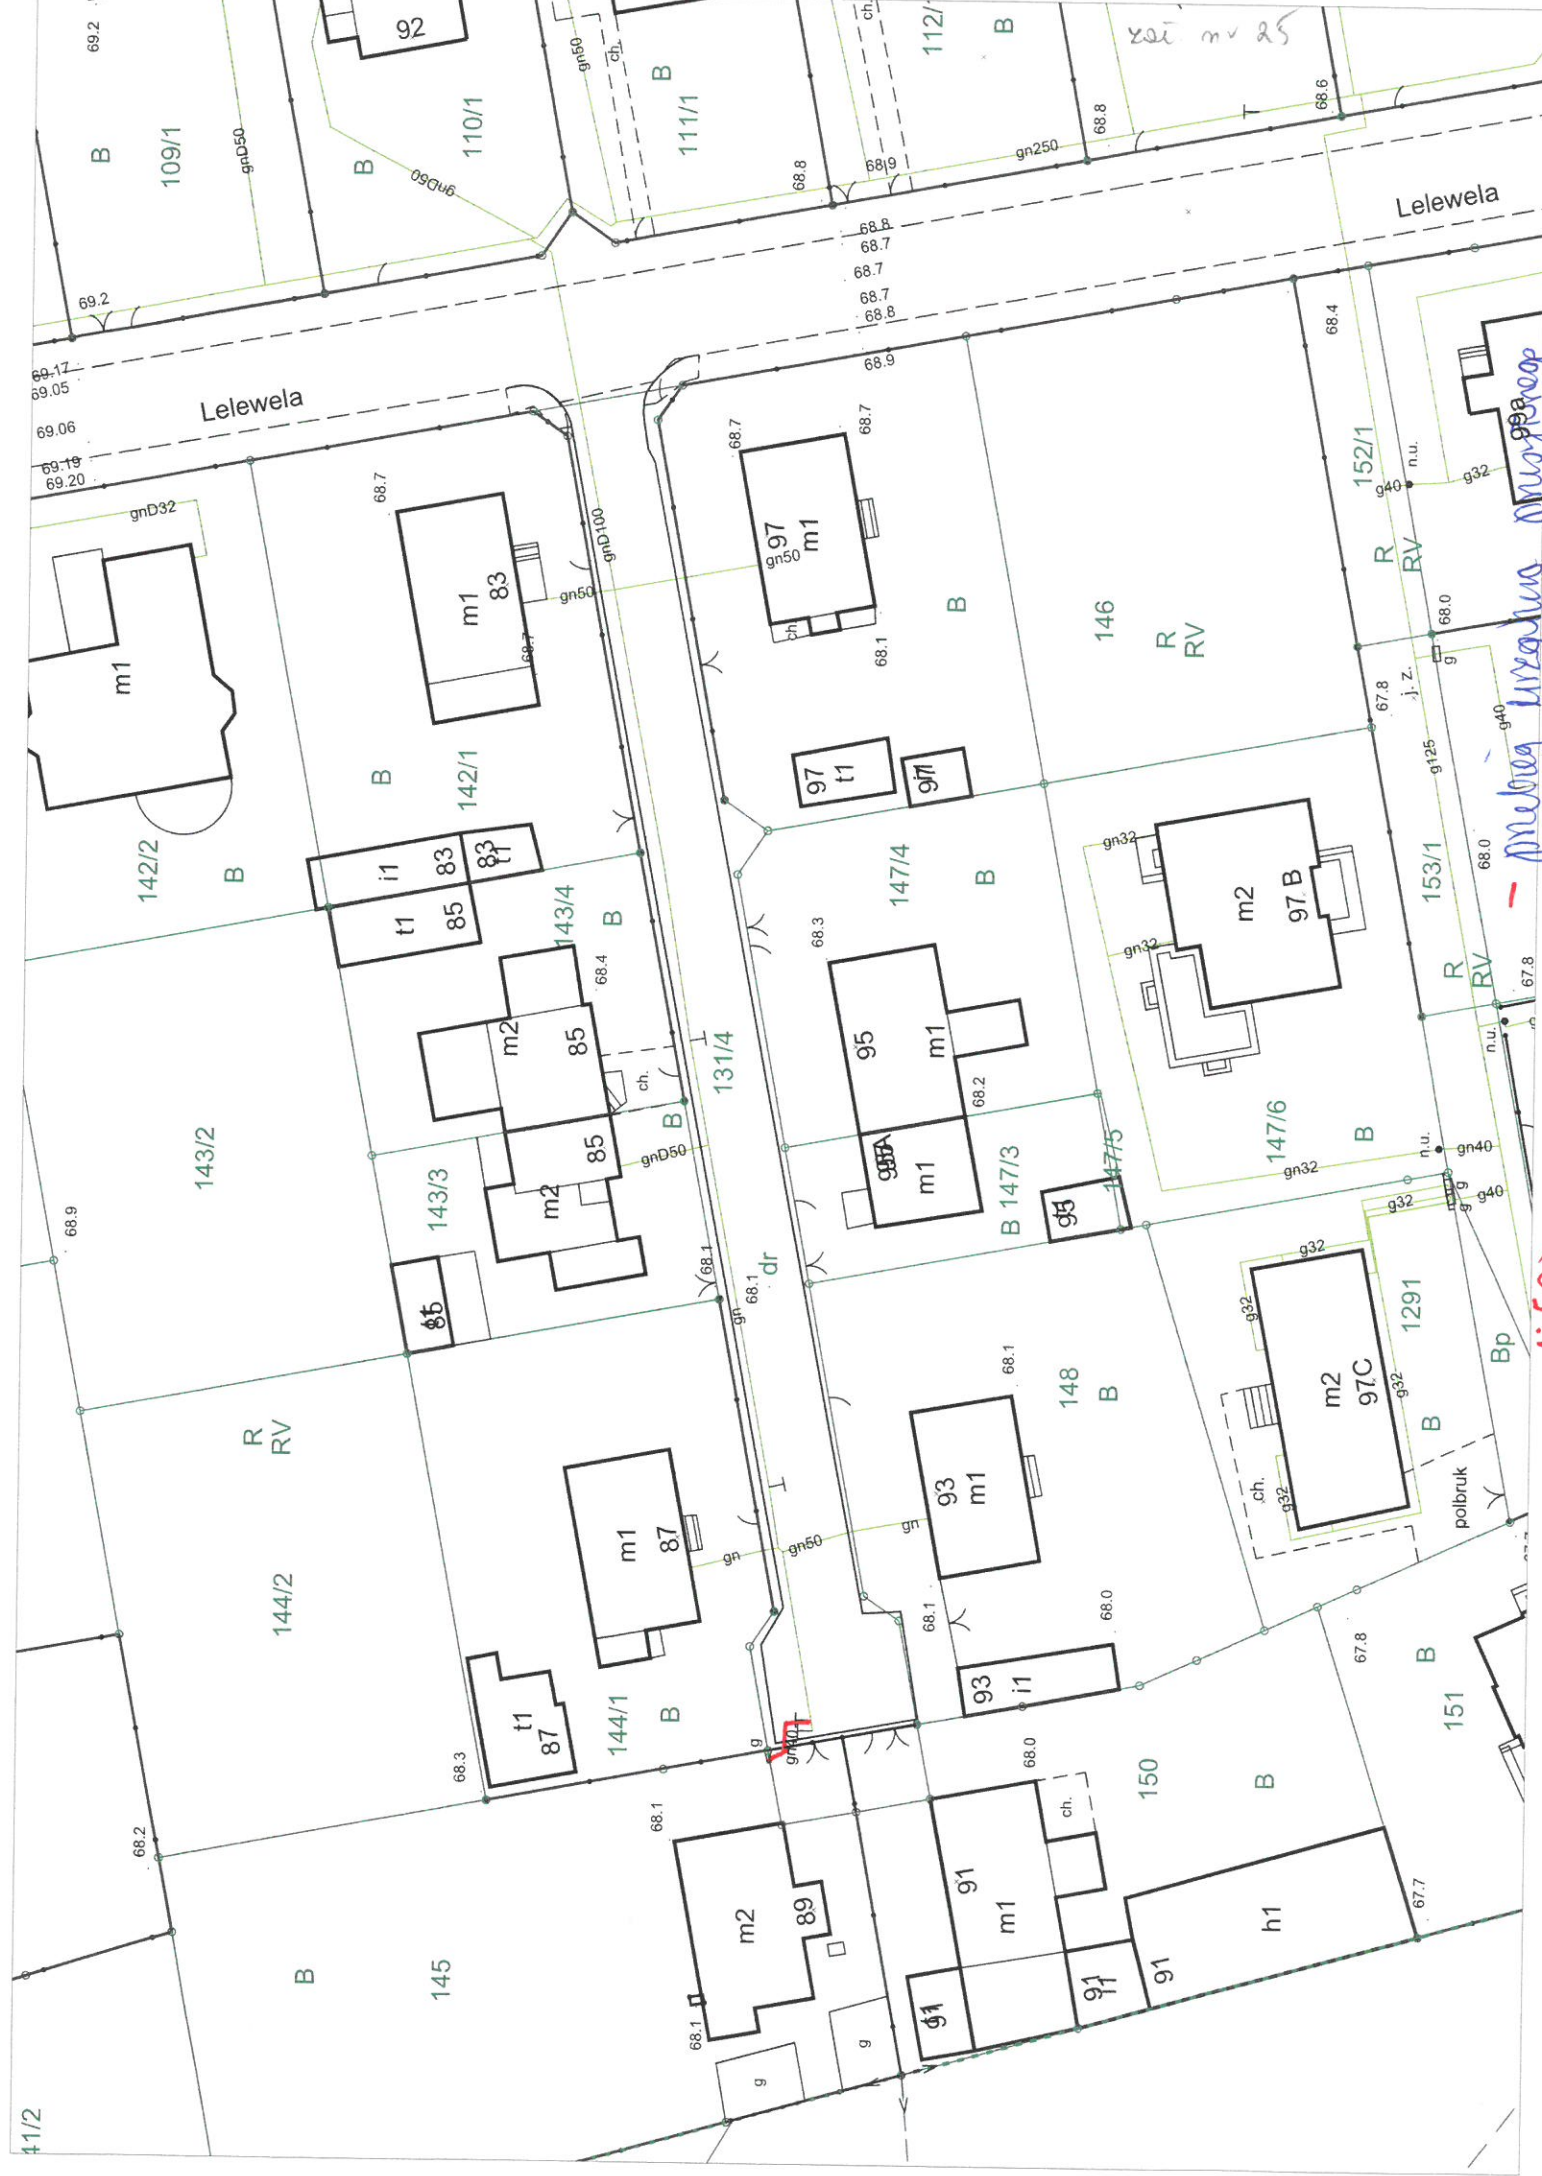


Lelewela


Lelewela

Handwritten notes in blue ink:
- *przebieg linzylus*

Handwritten note in red ink:
- *1.50*

11/2

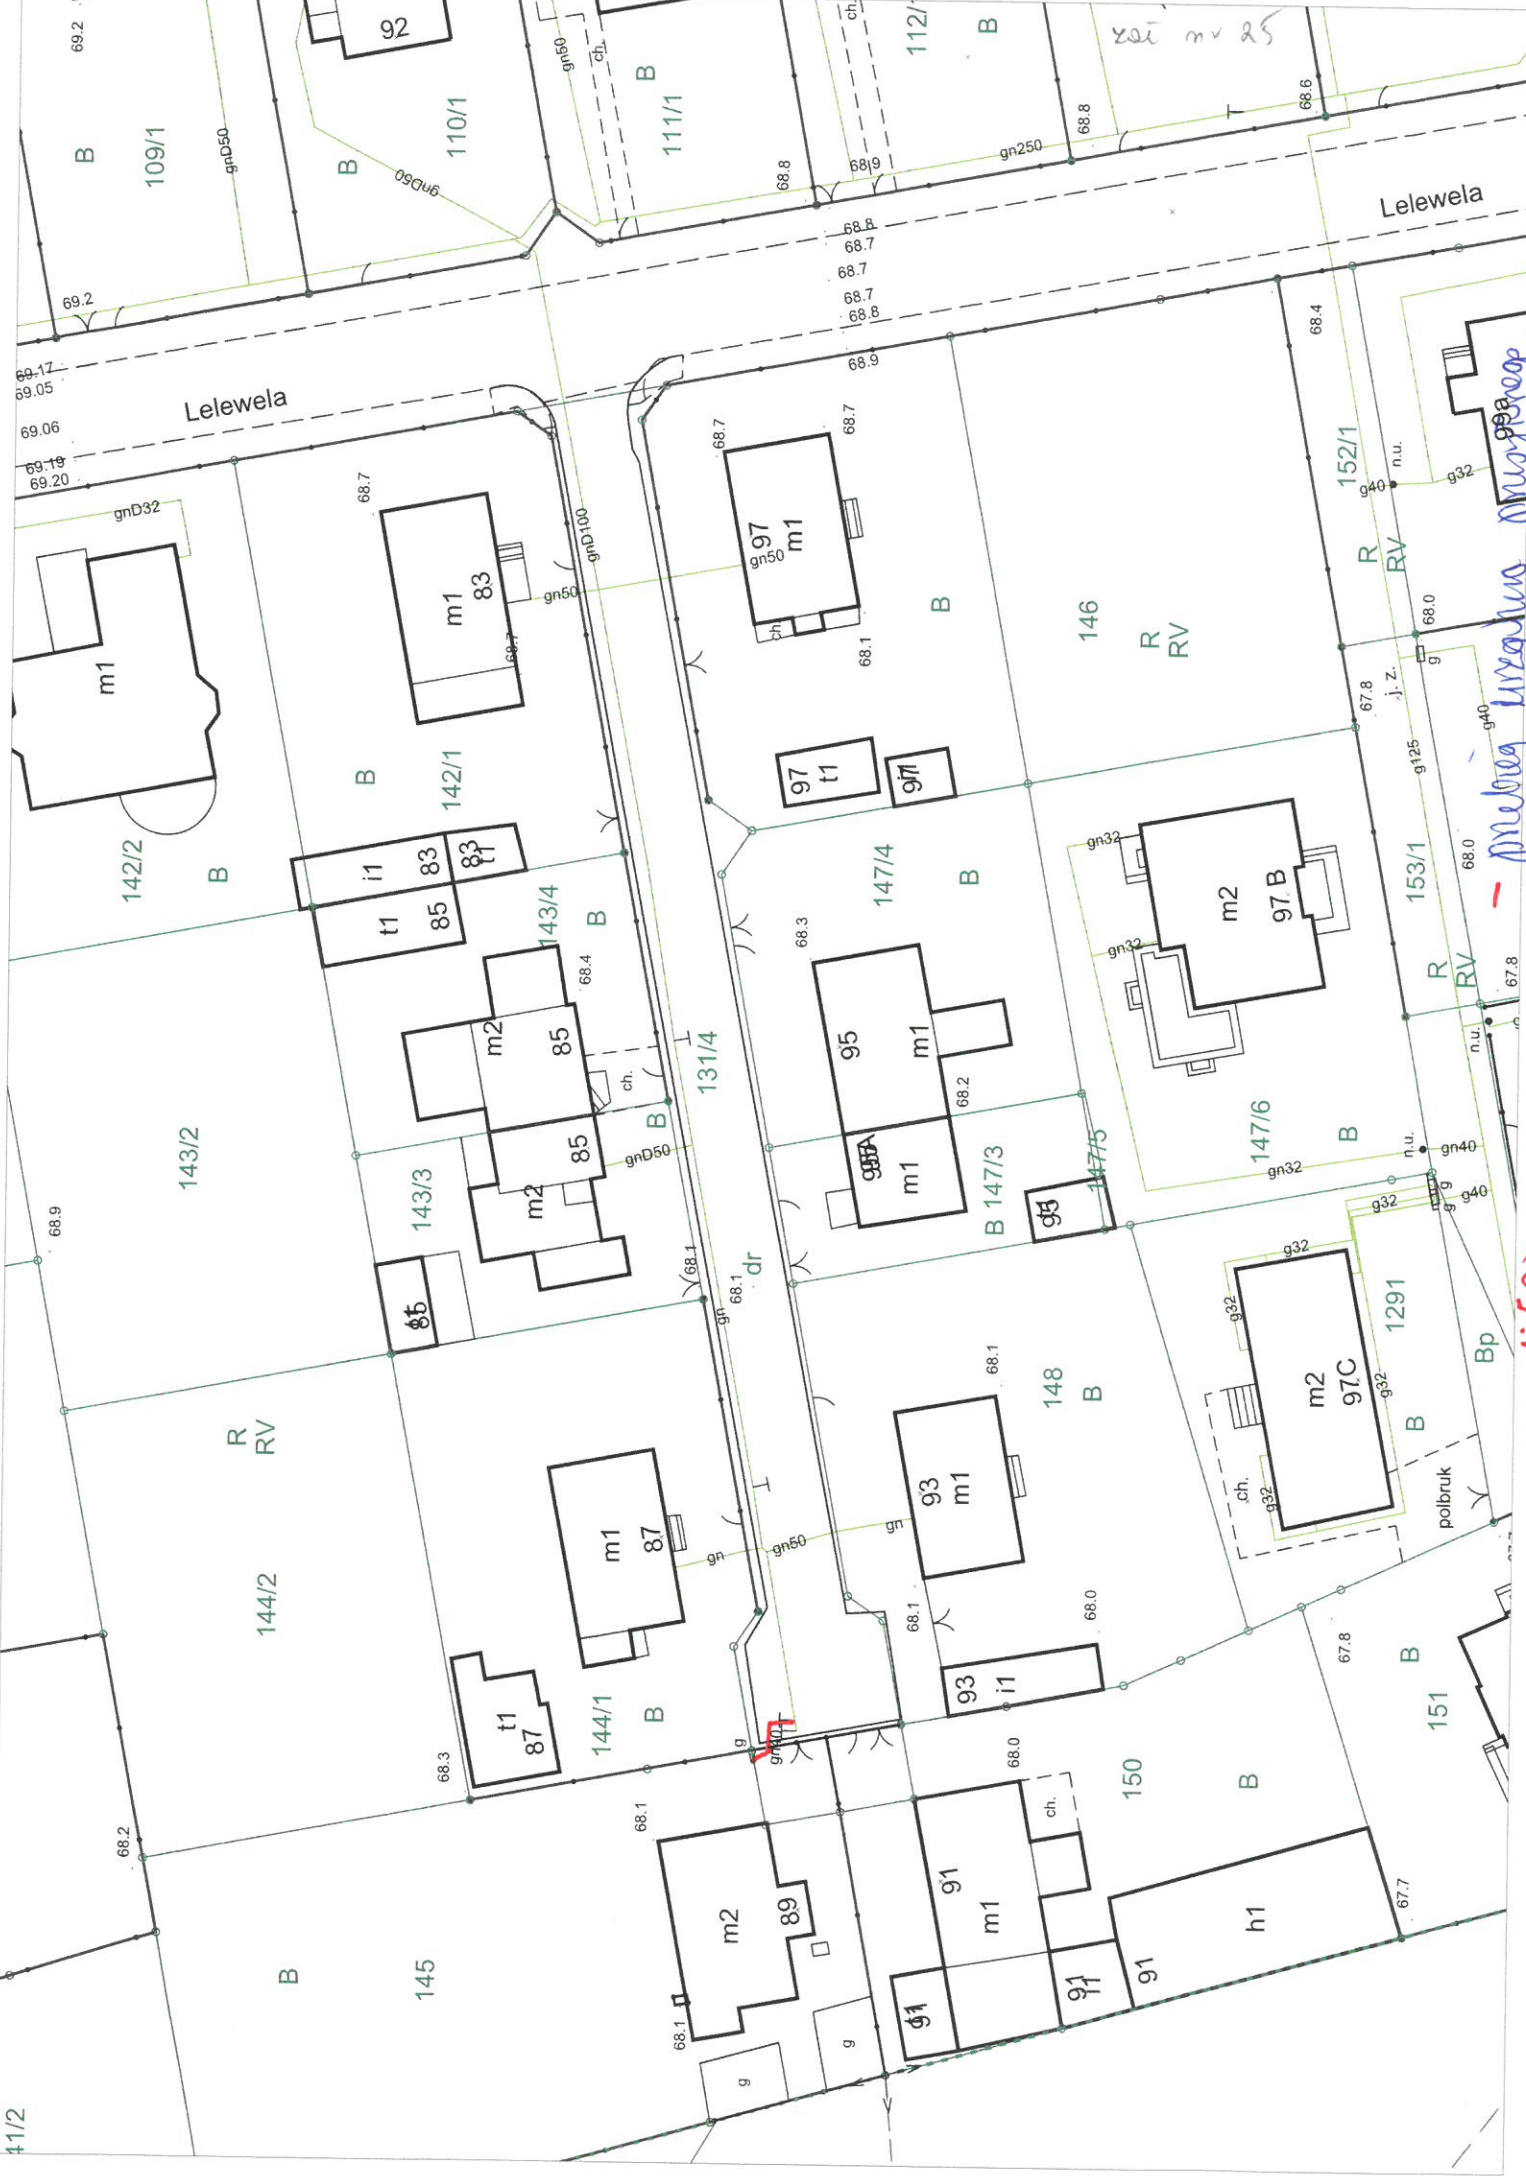

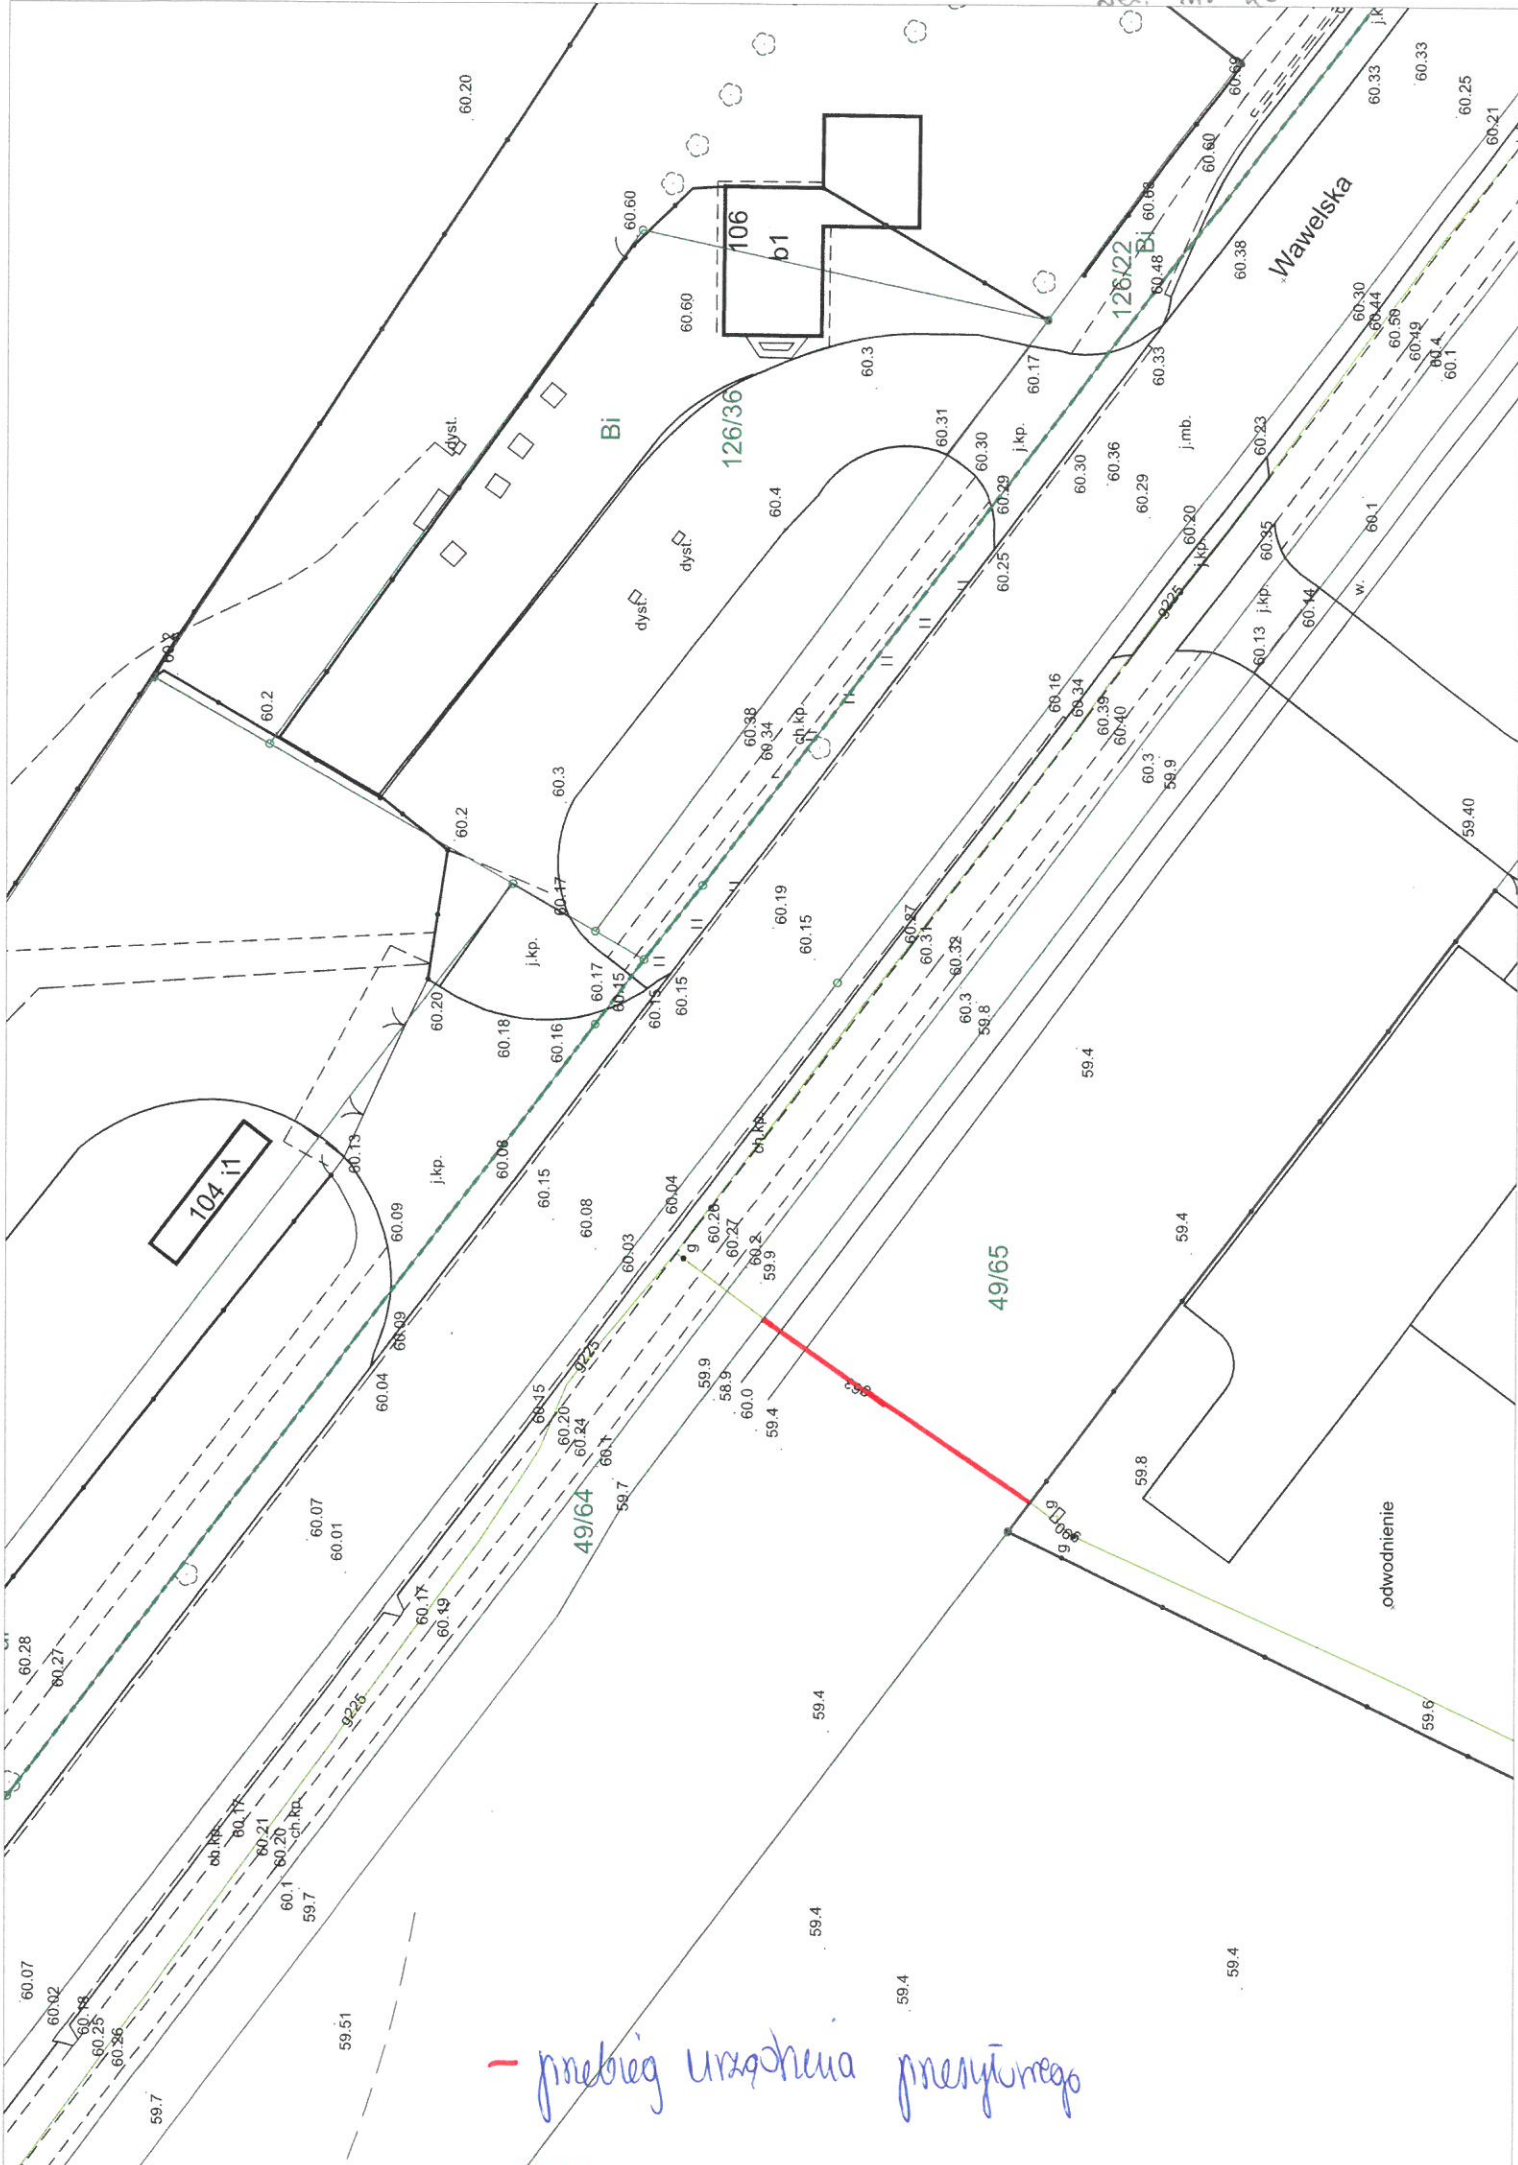

przebieg urządzenia przepływowego

1:500







54.4

54.4

54.2

54.3

54.3

55.0

54.1

34

54.34

54.33

31/2

55.1

54.4 54.51

53.9

53.8

Lz

54.4

54.1

499

B

500

54.4

54.1

54.0

54.0

54.2

54.5

54.15

32

54.2



35/1

53.6

54.1

B

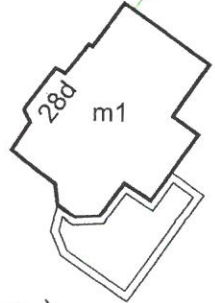

35/3

35/2

B






Lelewela

W. Lelewela 153/1

1292

ARKUSZ

131/8

131/5

131/6

Piła - System Informacji Przestrzennej

skala 1 : 1000



zot. nr 23

- przedsięwzięcia inwestycyjne

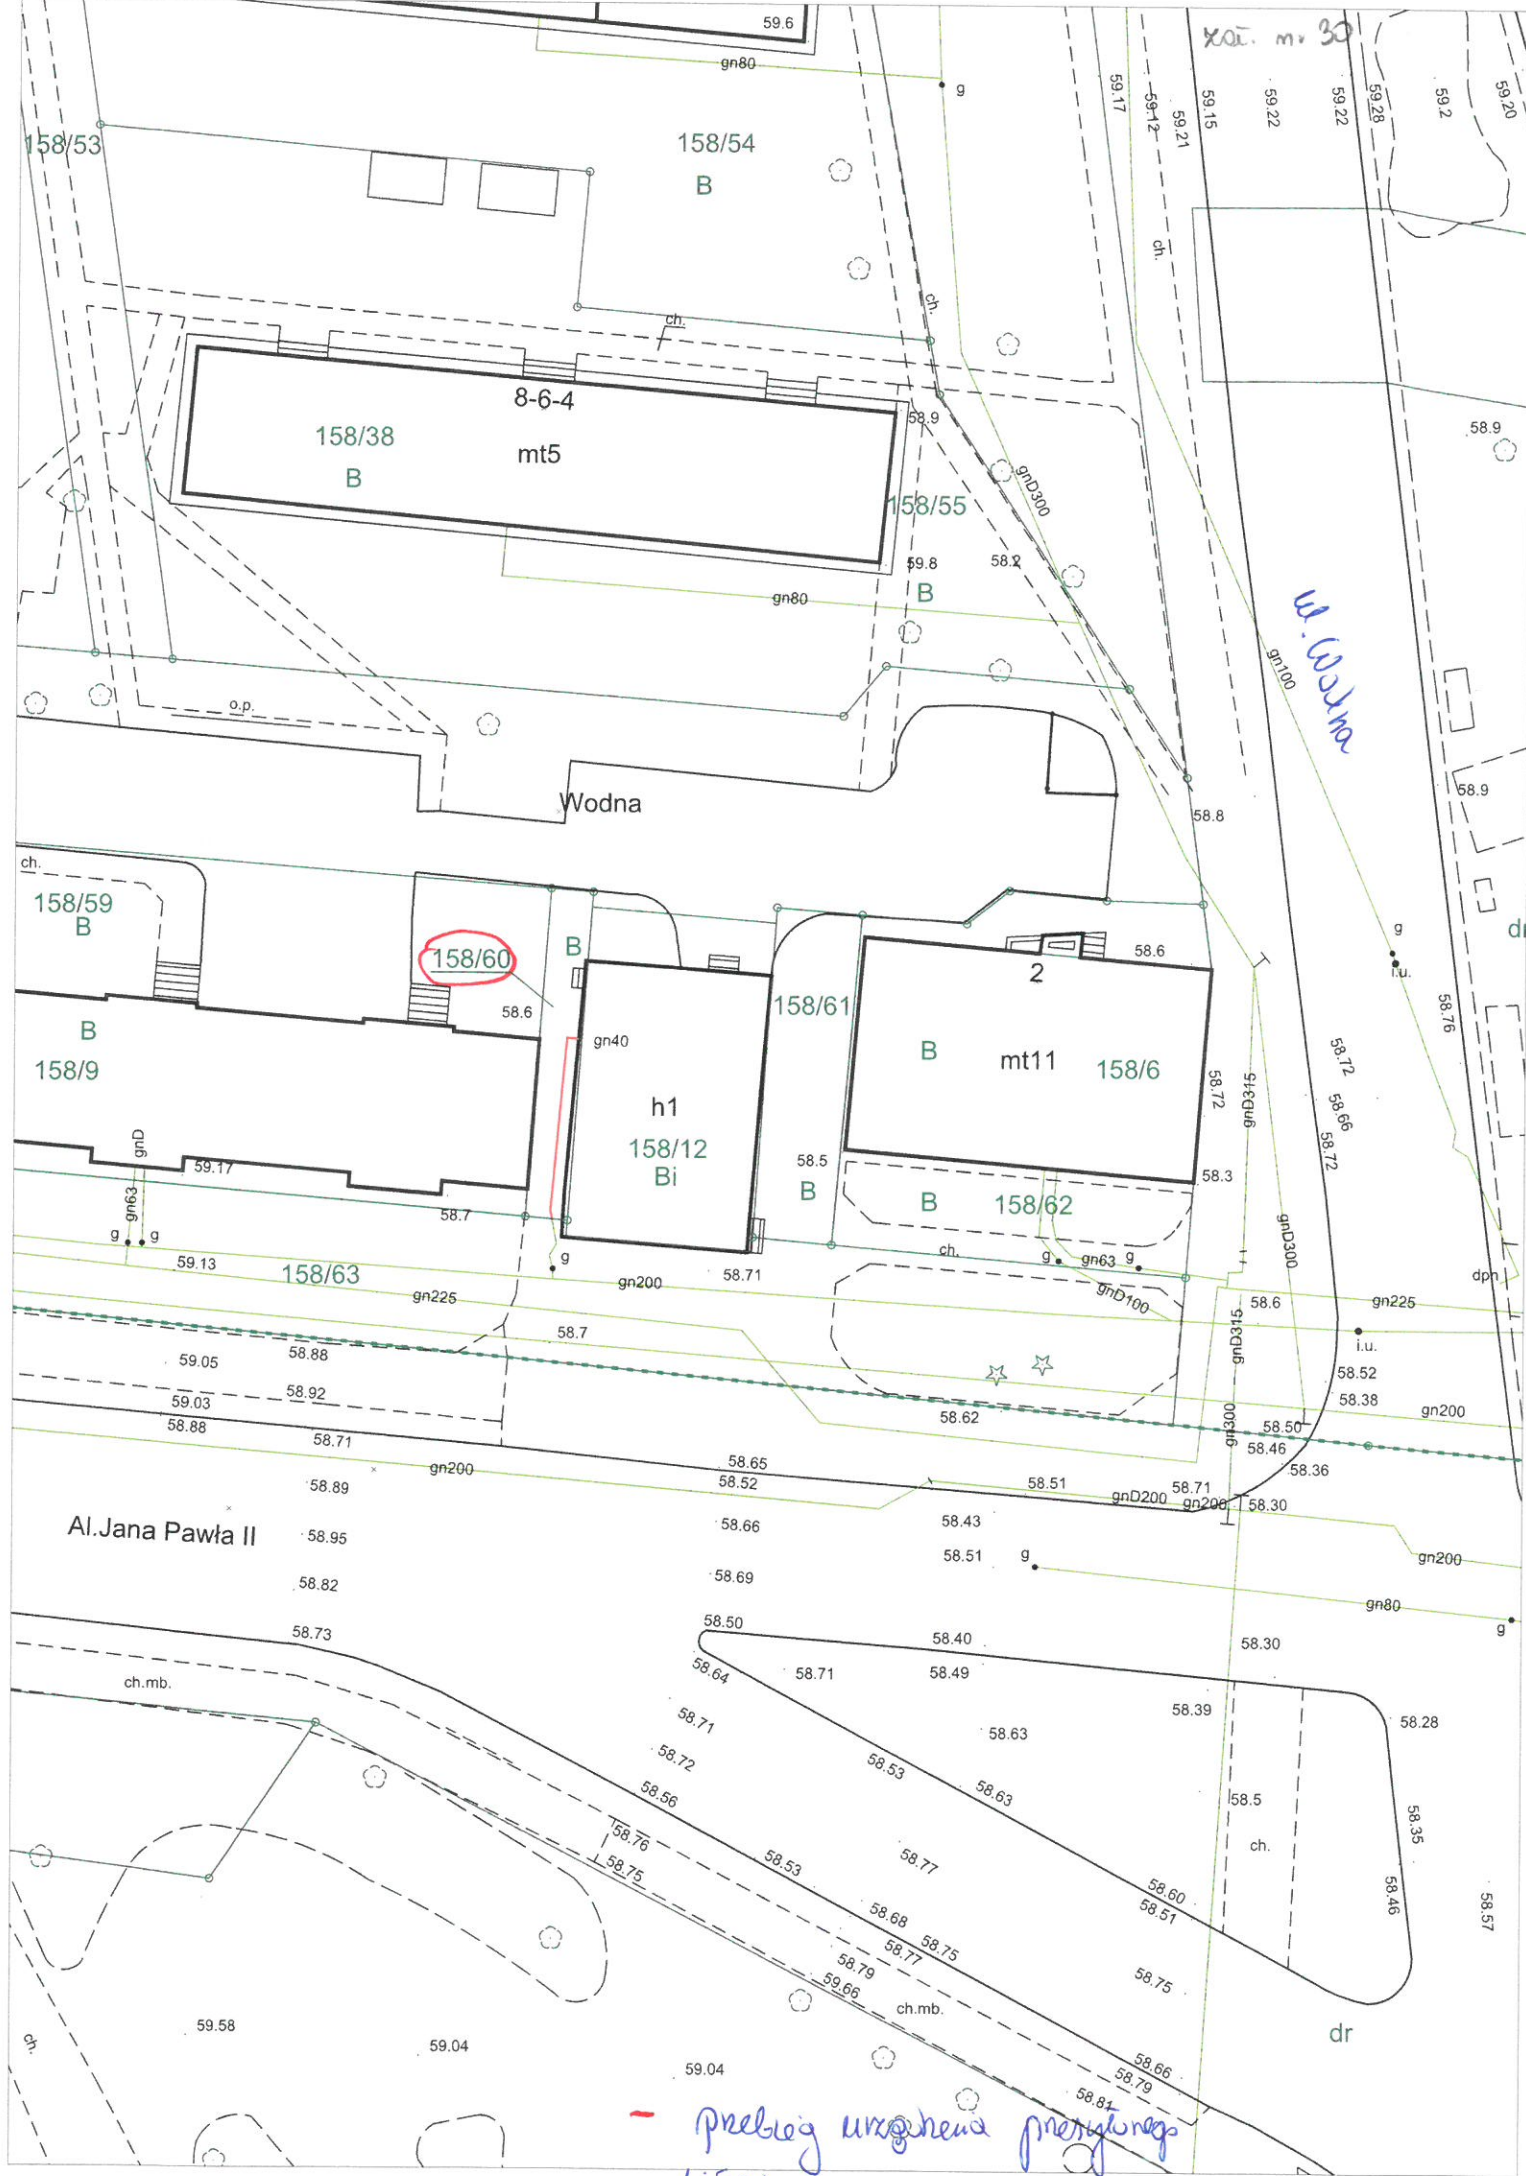

Kat. m. 30


158/60

- przebieg uwzględnia przesyłkę
1:500

158/53

158/54
B

158/38
B

8-6-4
mt5

158/55
B

Wodna

158/59
B

158/9
B

158/60

h1
158/12
Bi

158/61
B

2
B
mt11

158/6
B

158/62
B

Al. Jana Pawła II

dr








Piła - System Informacji Przestrzennej

skala 1 : 500

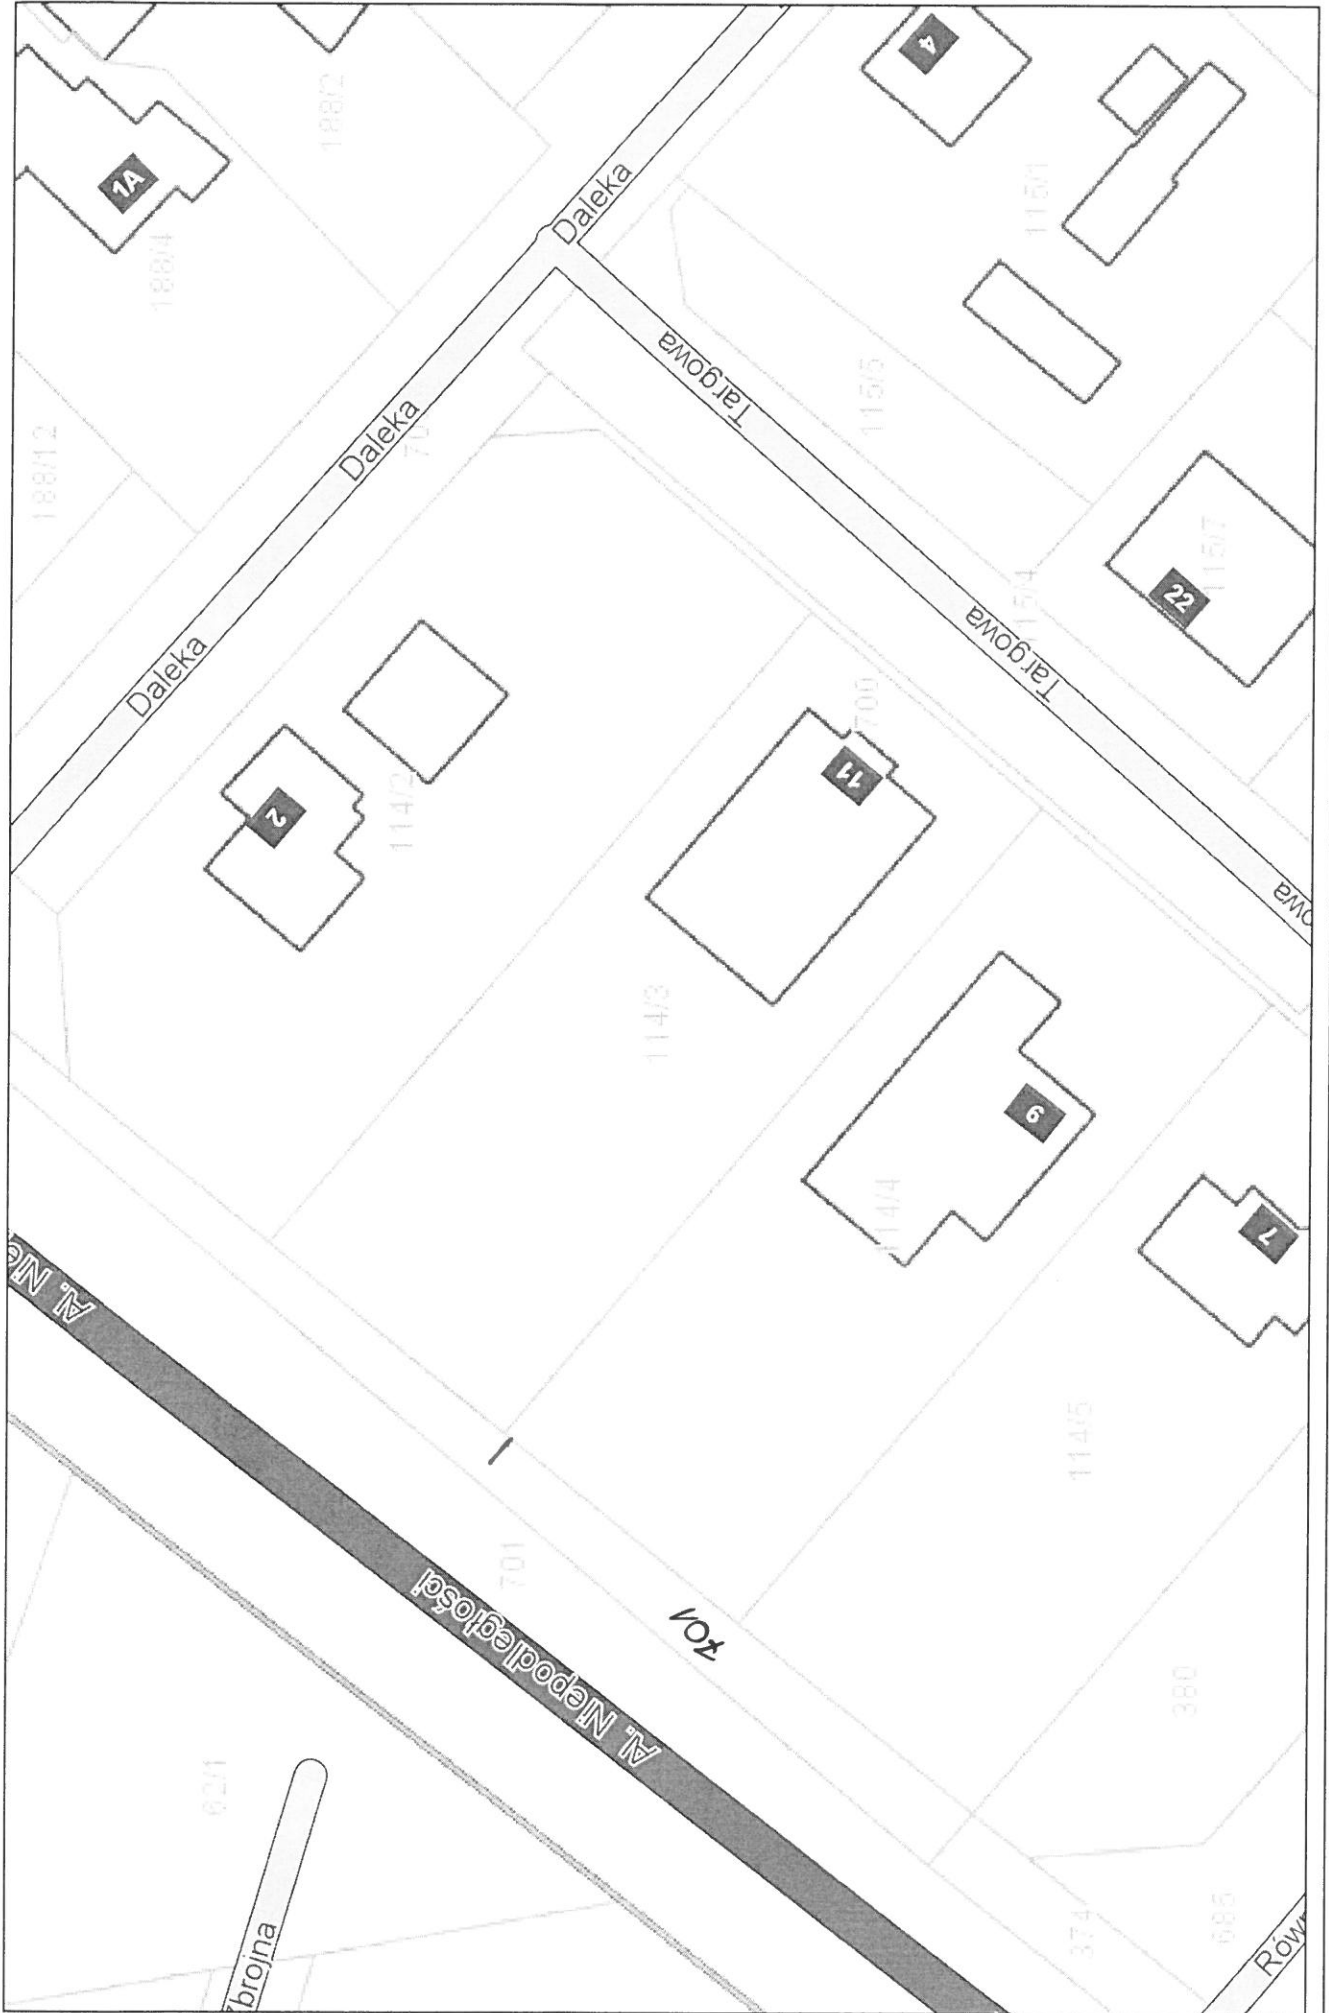


kat. nr 32

Piła - System Informacji Przestrzennej

skala 1 : 500



1:500

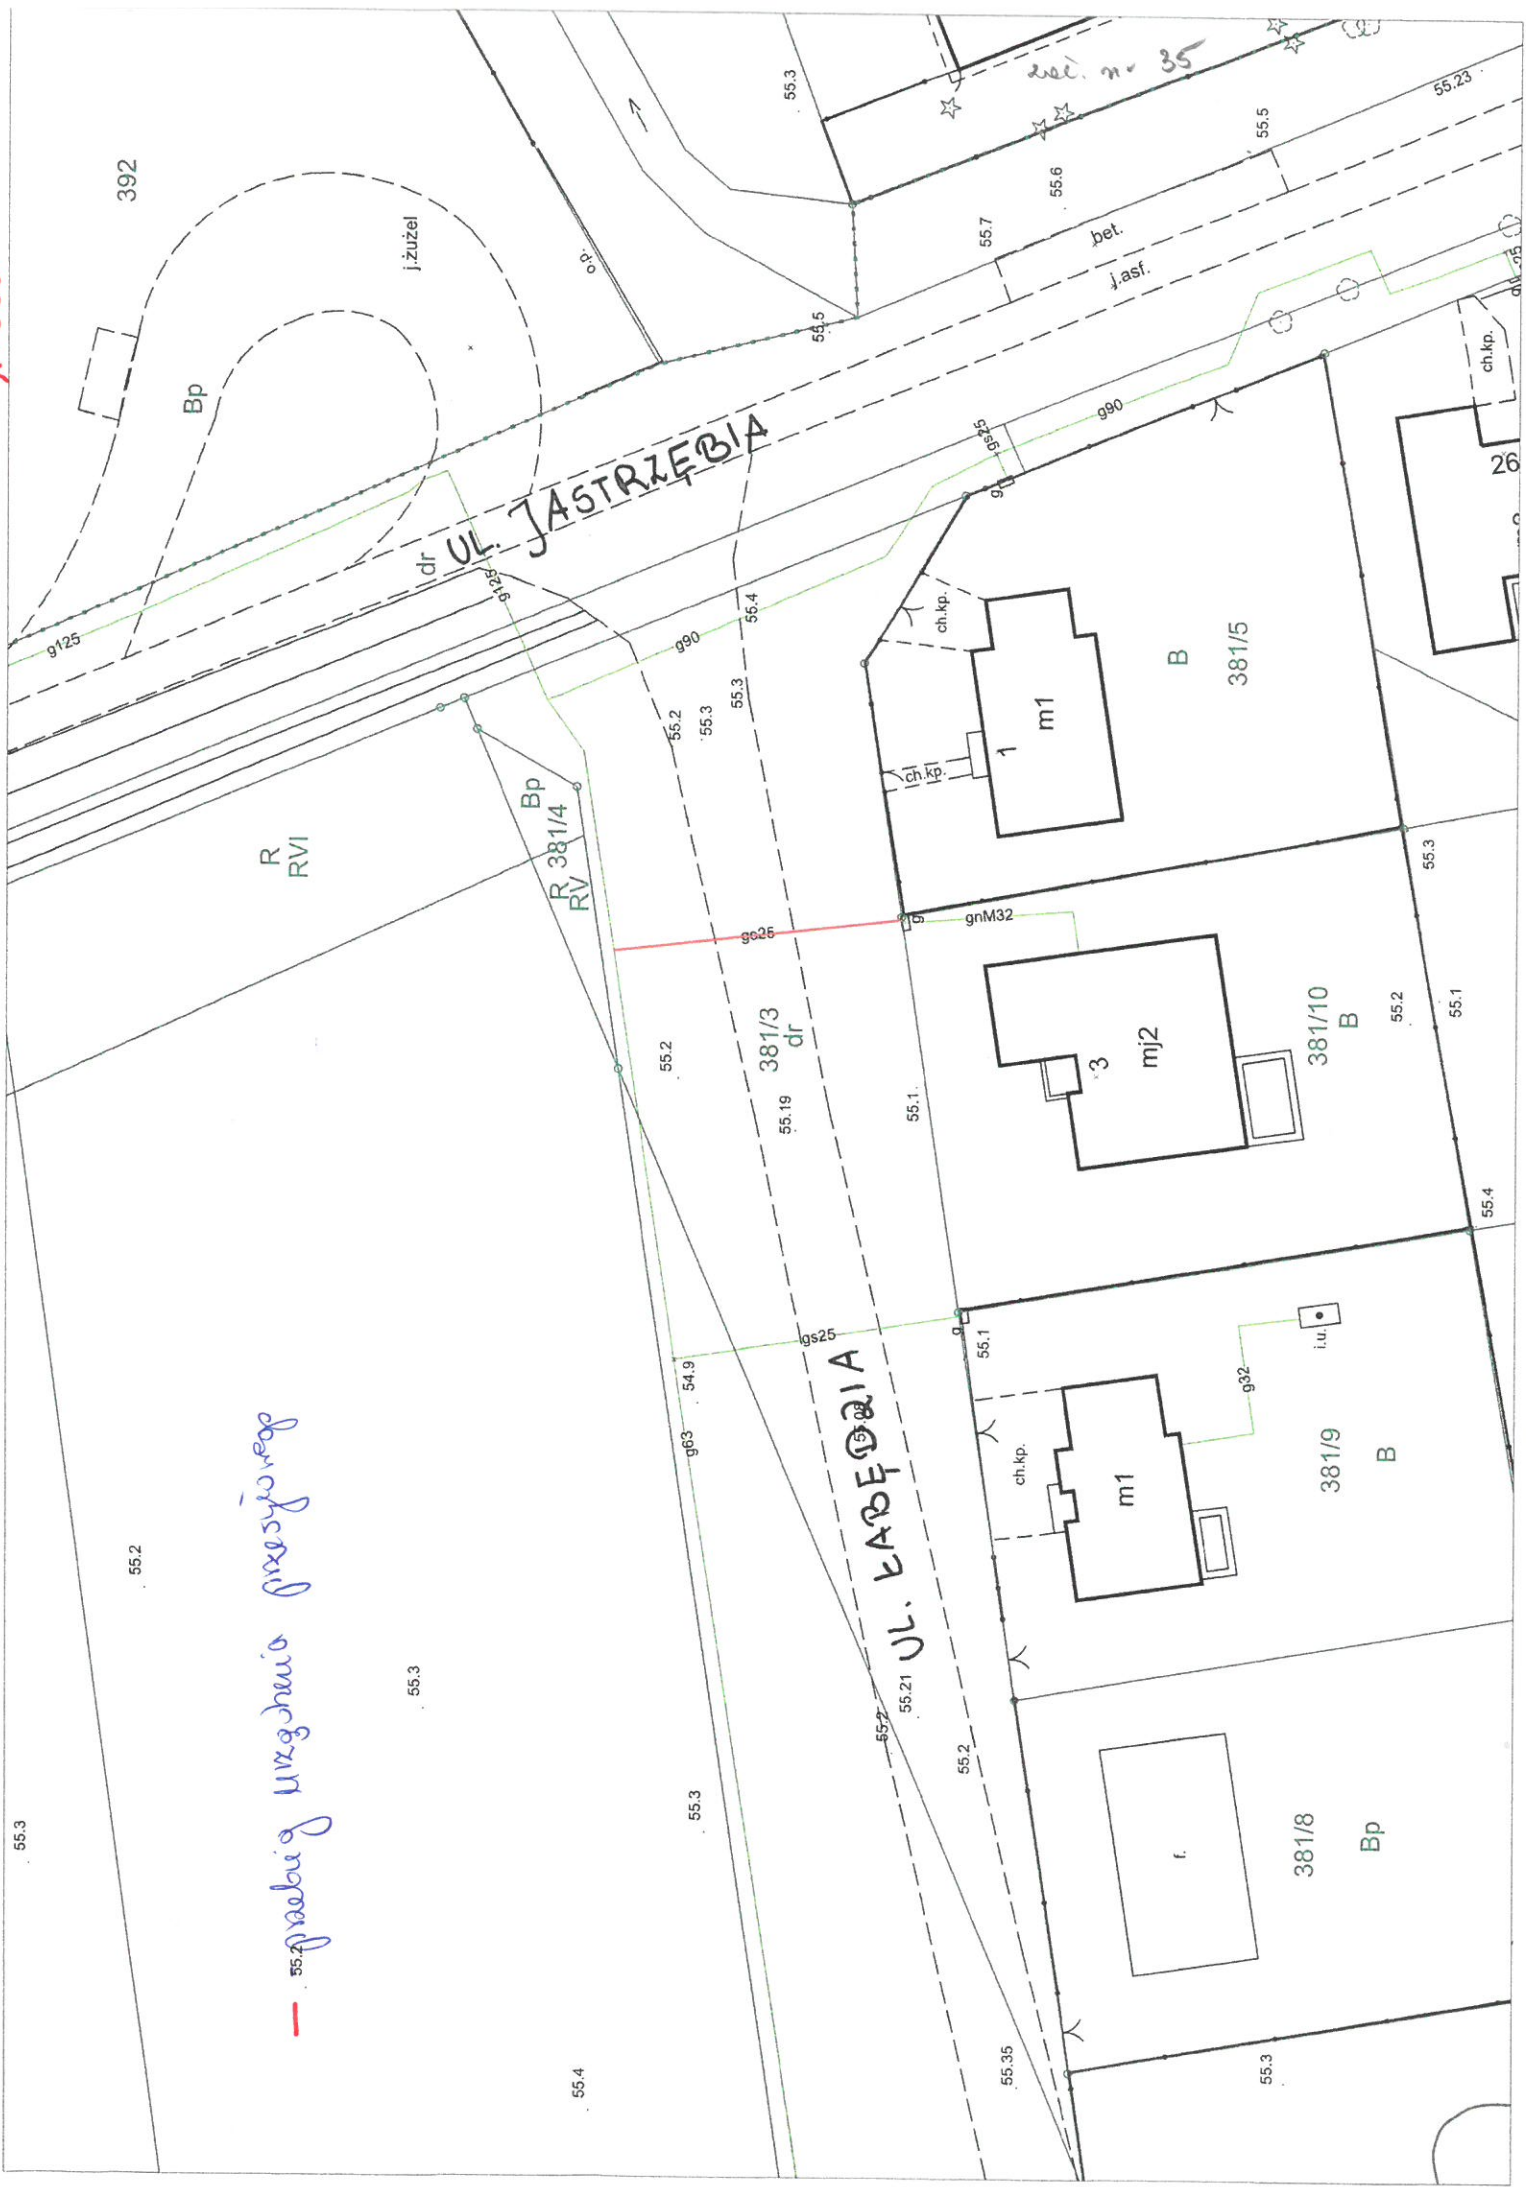


zal. nr 35

26

55.4

55.1

55.3

55.2

55.1

55.4

55.5

55.23

55.3

55.5

55.6

55.7

55.5

55.2

55.3

55.4

55.2

55.3

55.1

55.1

55.2

55.2

55.3

55.3

55.4

55.3

55.4

55.4

55.3

55.2

55.3

55.4

55.2

55.3

55.4

zaj. nr 36

55/1
R
RVI

54.6

54.5

j.z.

9563

54.4

54.2

dr

54.4

R
RVI
55/2

54.4

Ibisowa


54.4

Ls
LsIV

54.3

53
B

54.3

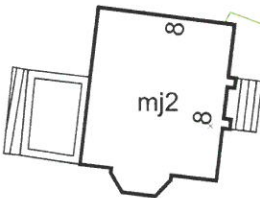

926

dr

54

925

54.4


54.5

5

52/9

RVI

10

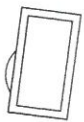

54

RVI

54.3

54.5

- przedsięwzięcia inwestycyjne

54.67

54.64

j.kp.

54.2

52/6
R

54.4

54.3


54.65

54.65



54.5

1:500

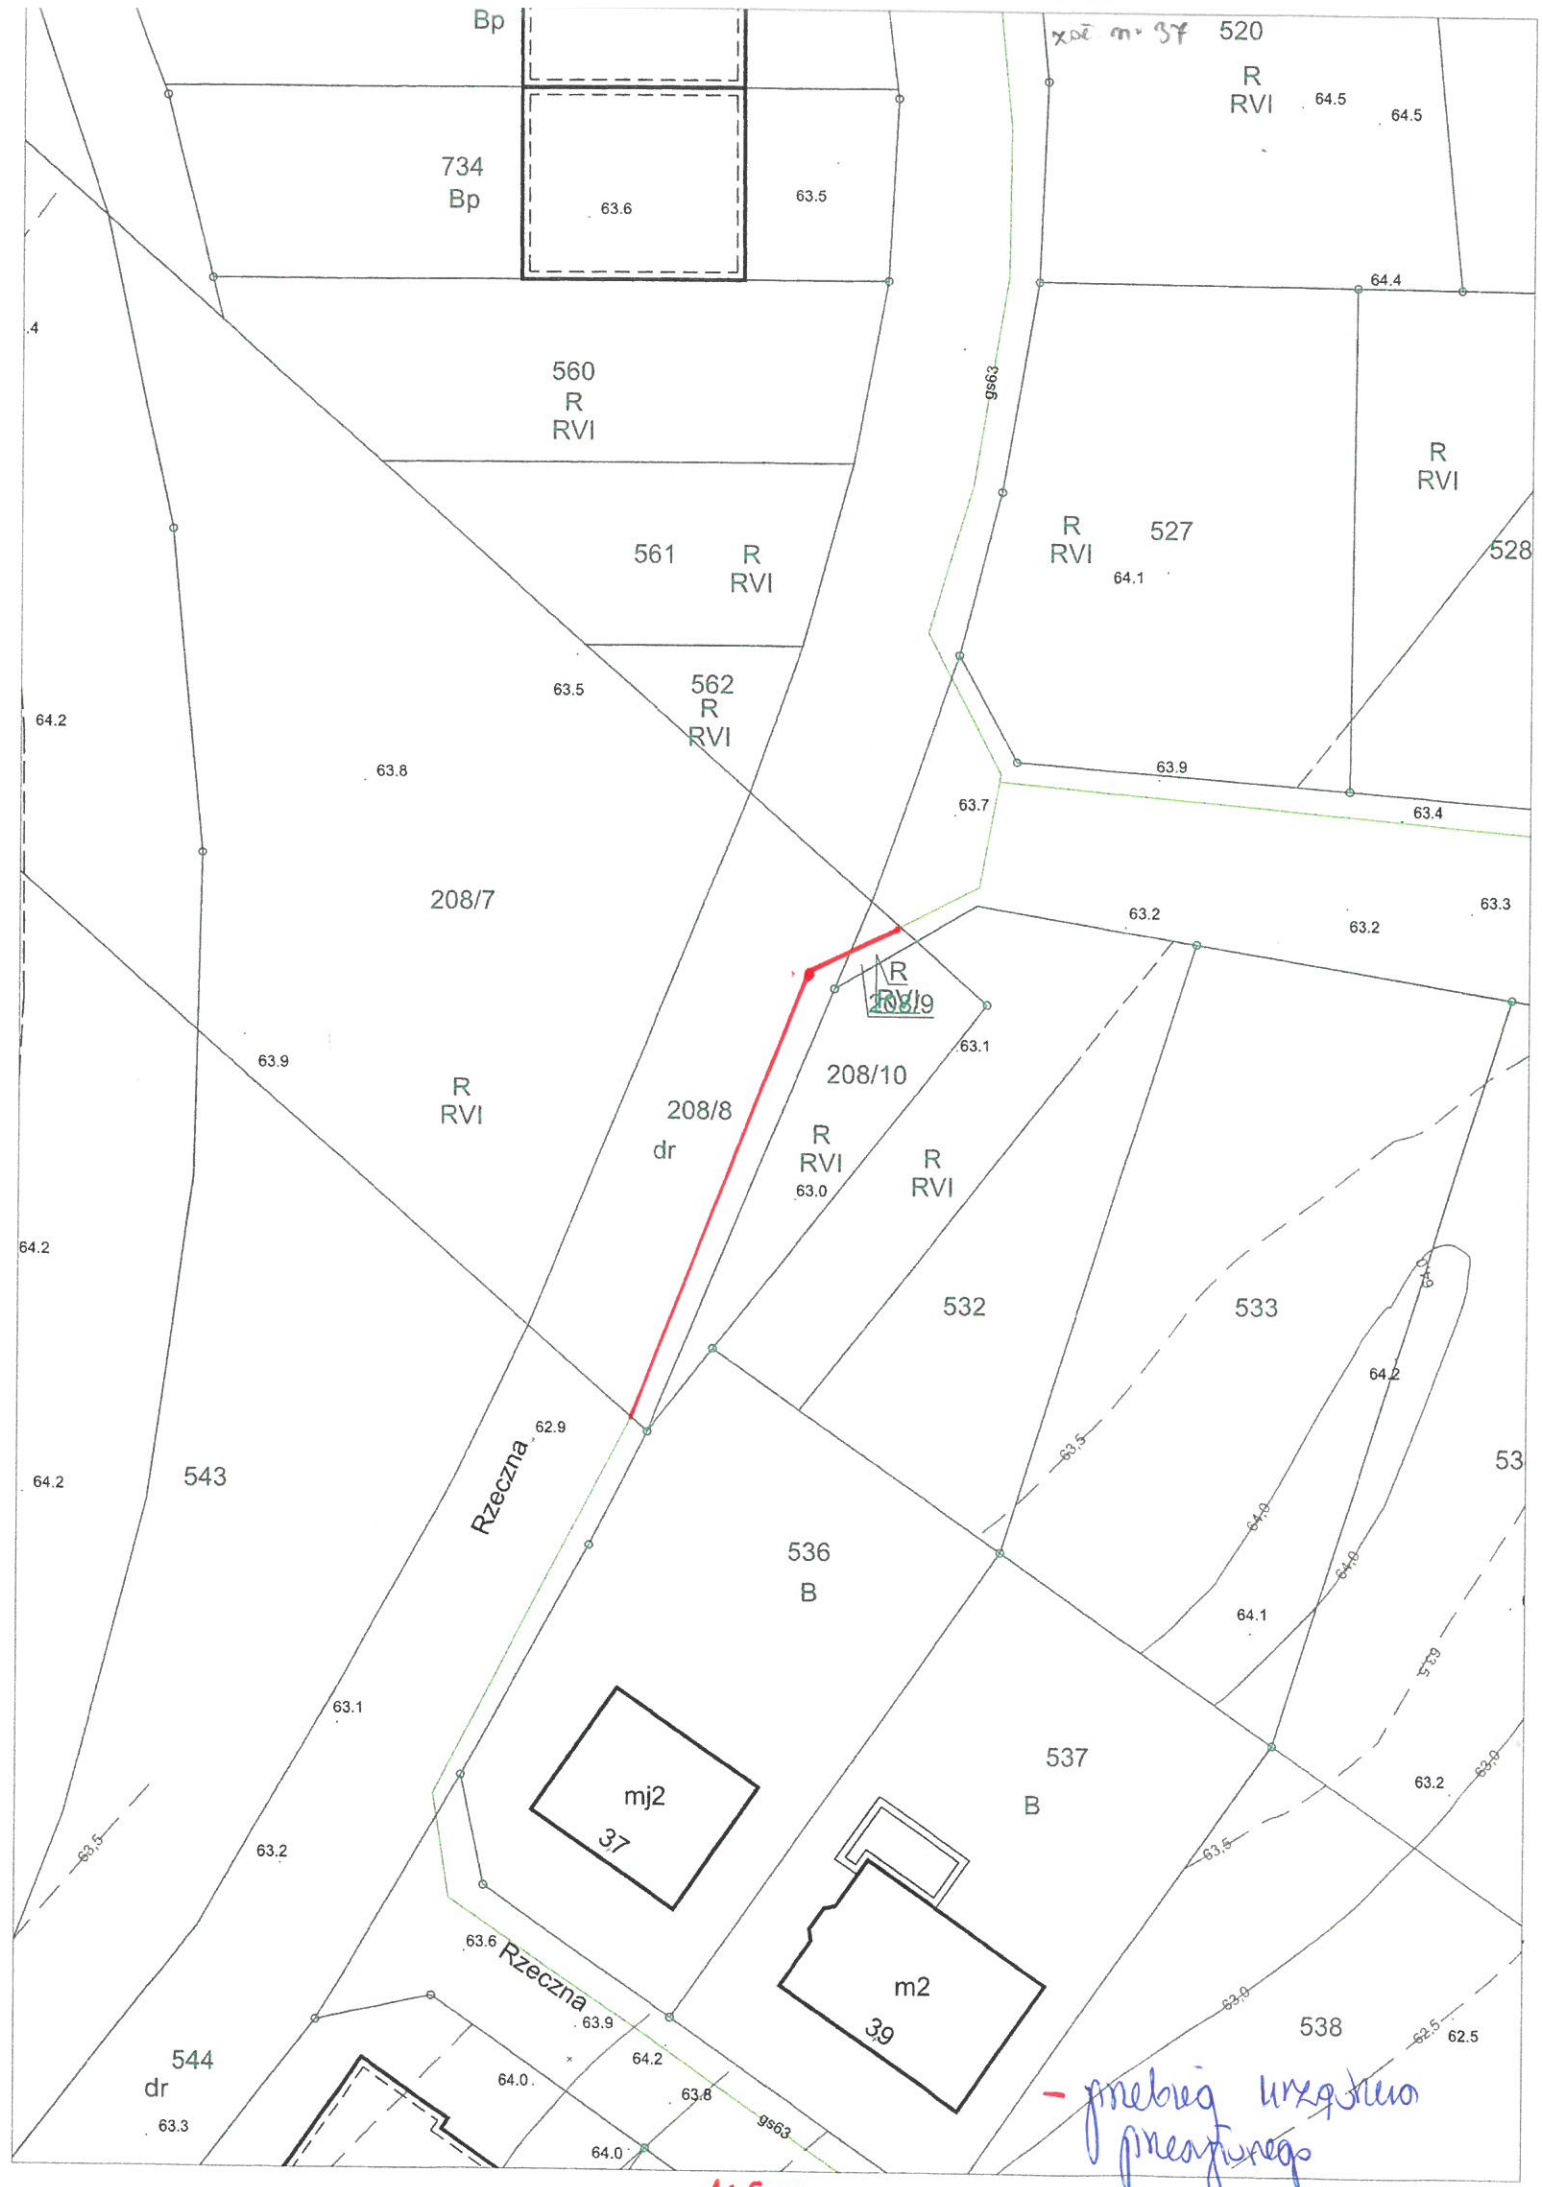

1:500


1:500

1:500

ul. Szlachecka




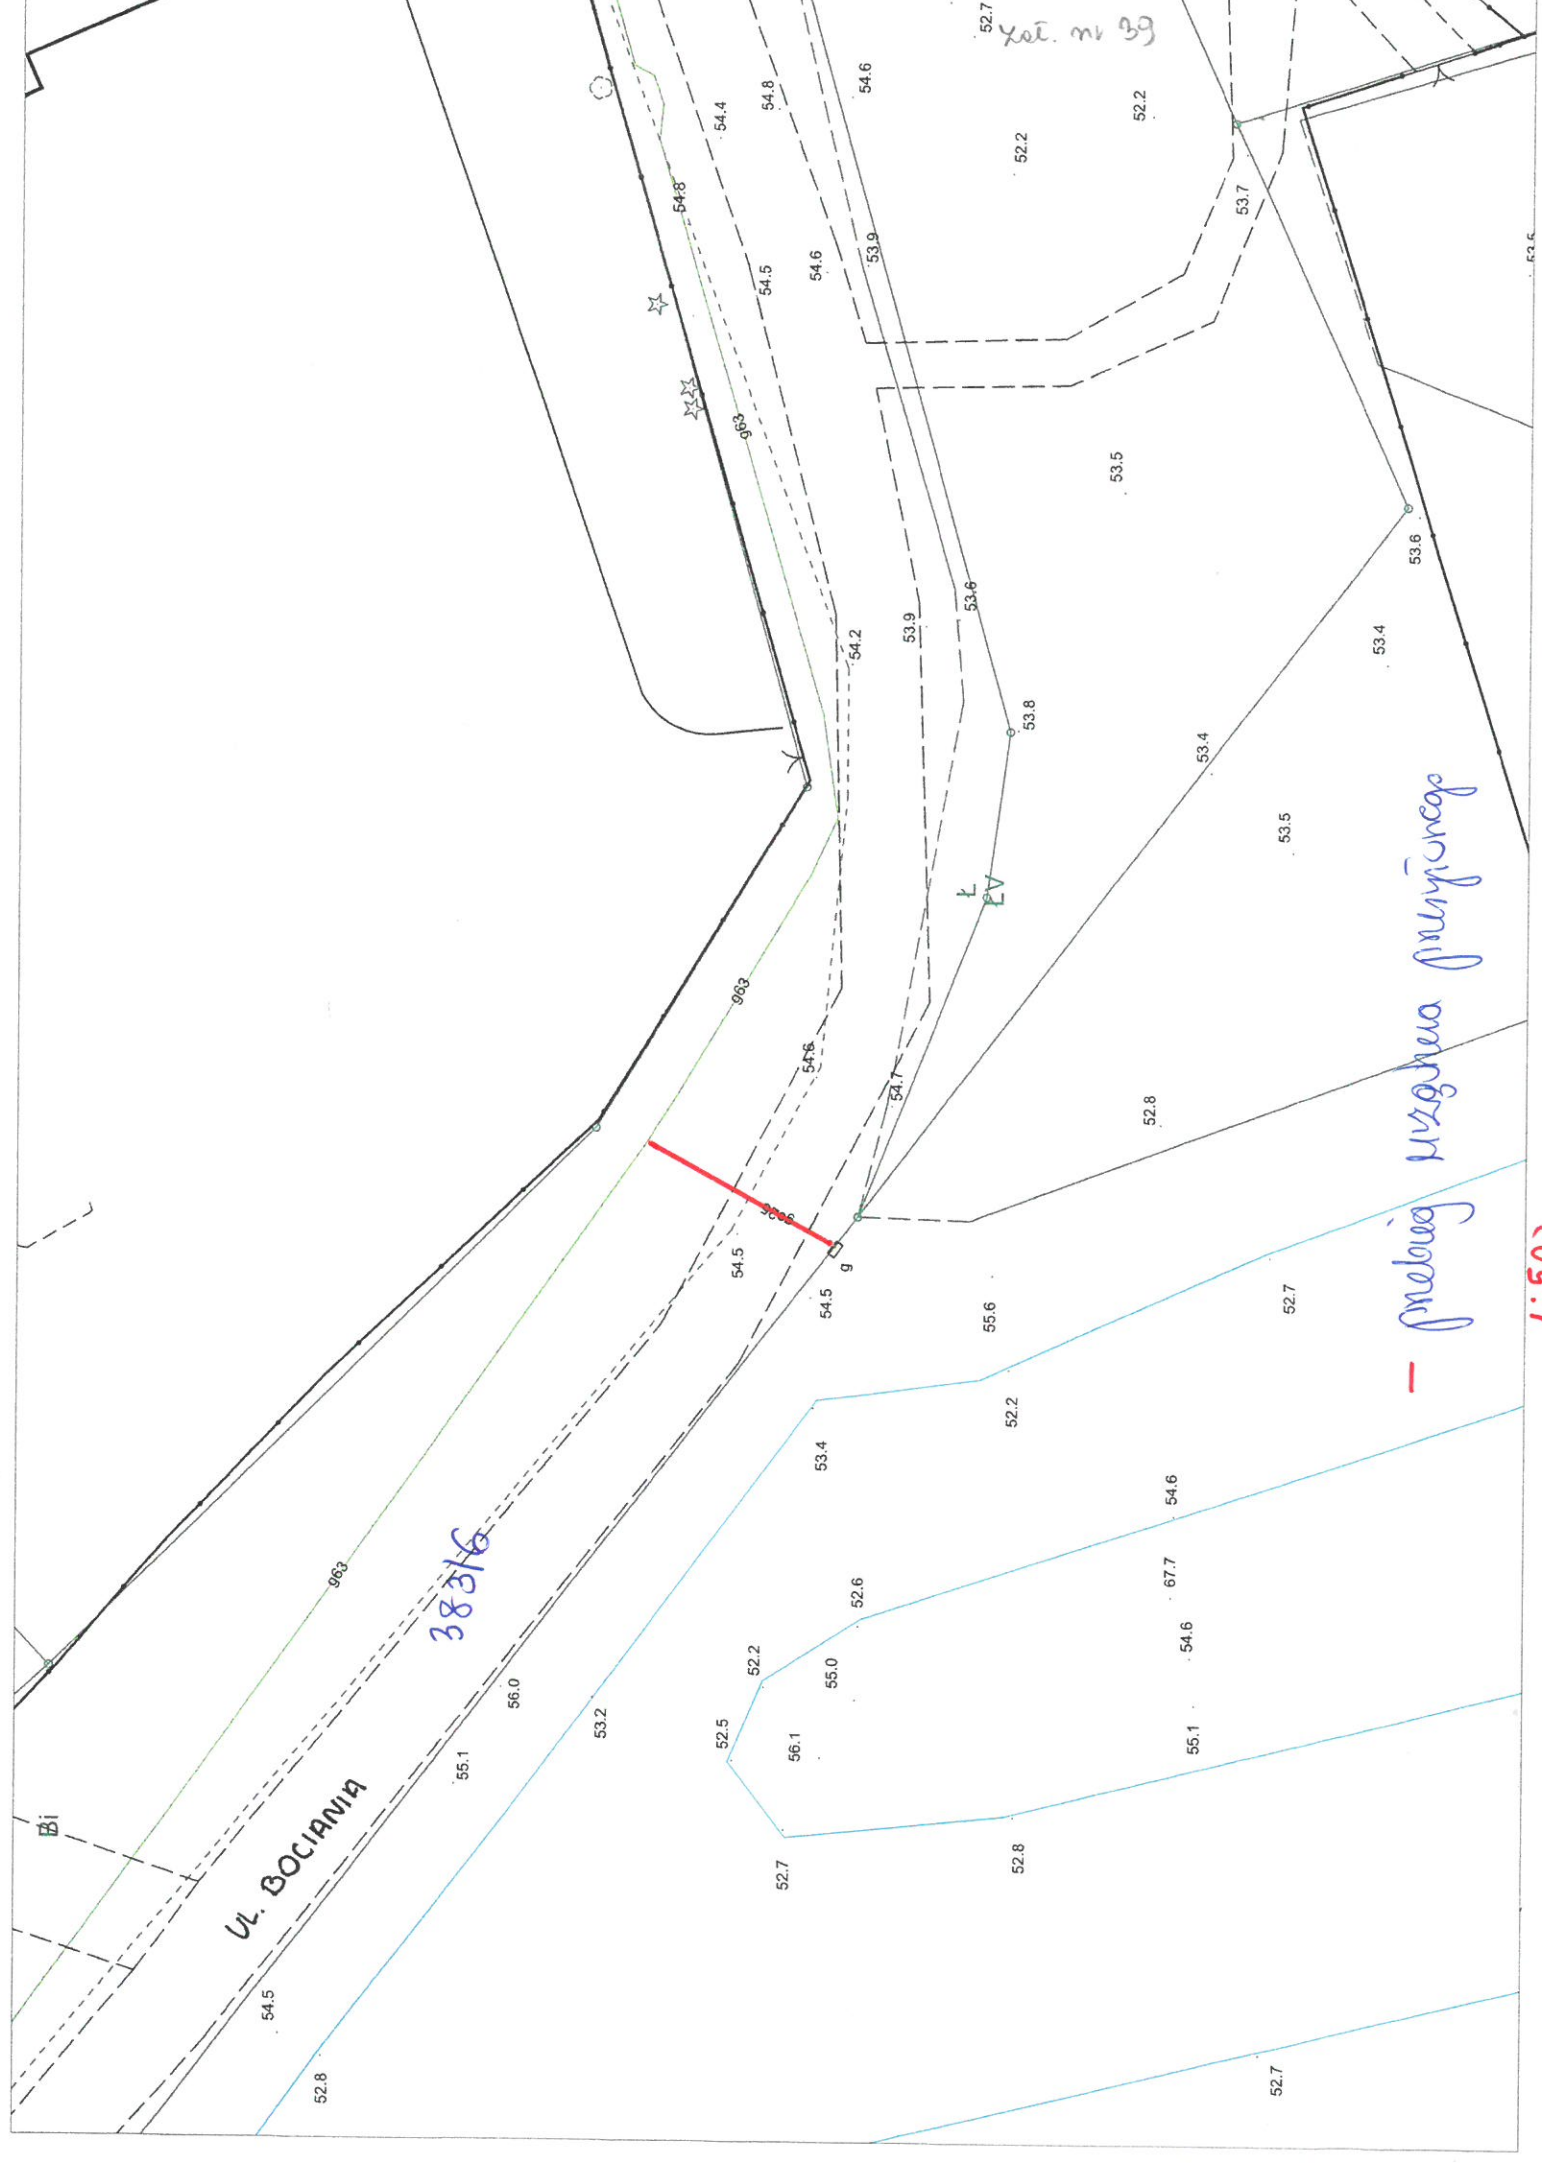

UL. BOCIANIYA

38316



1:500


L EV

Xac. m: 40

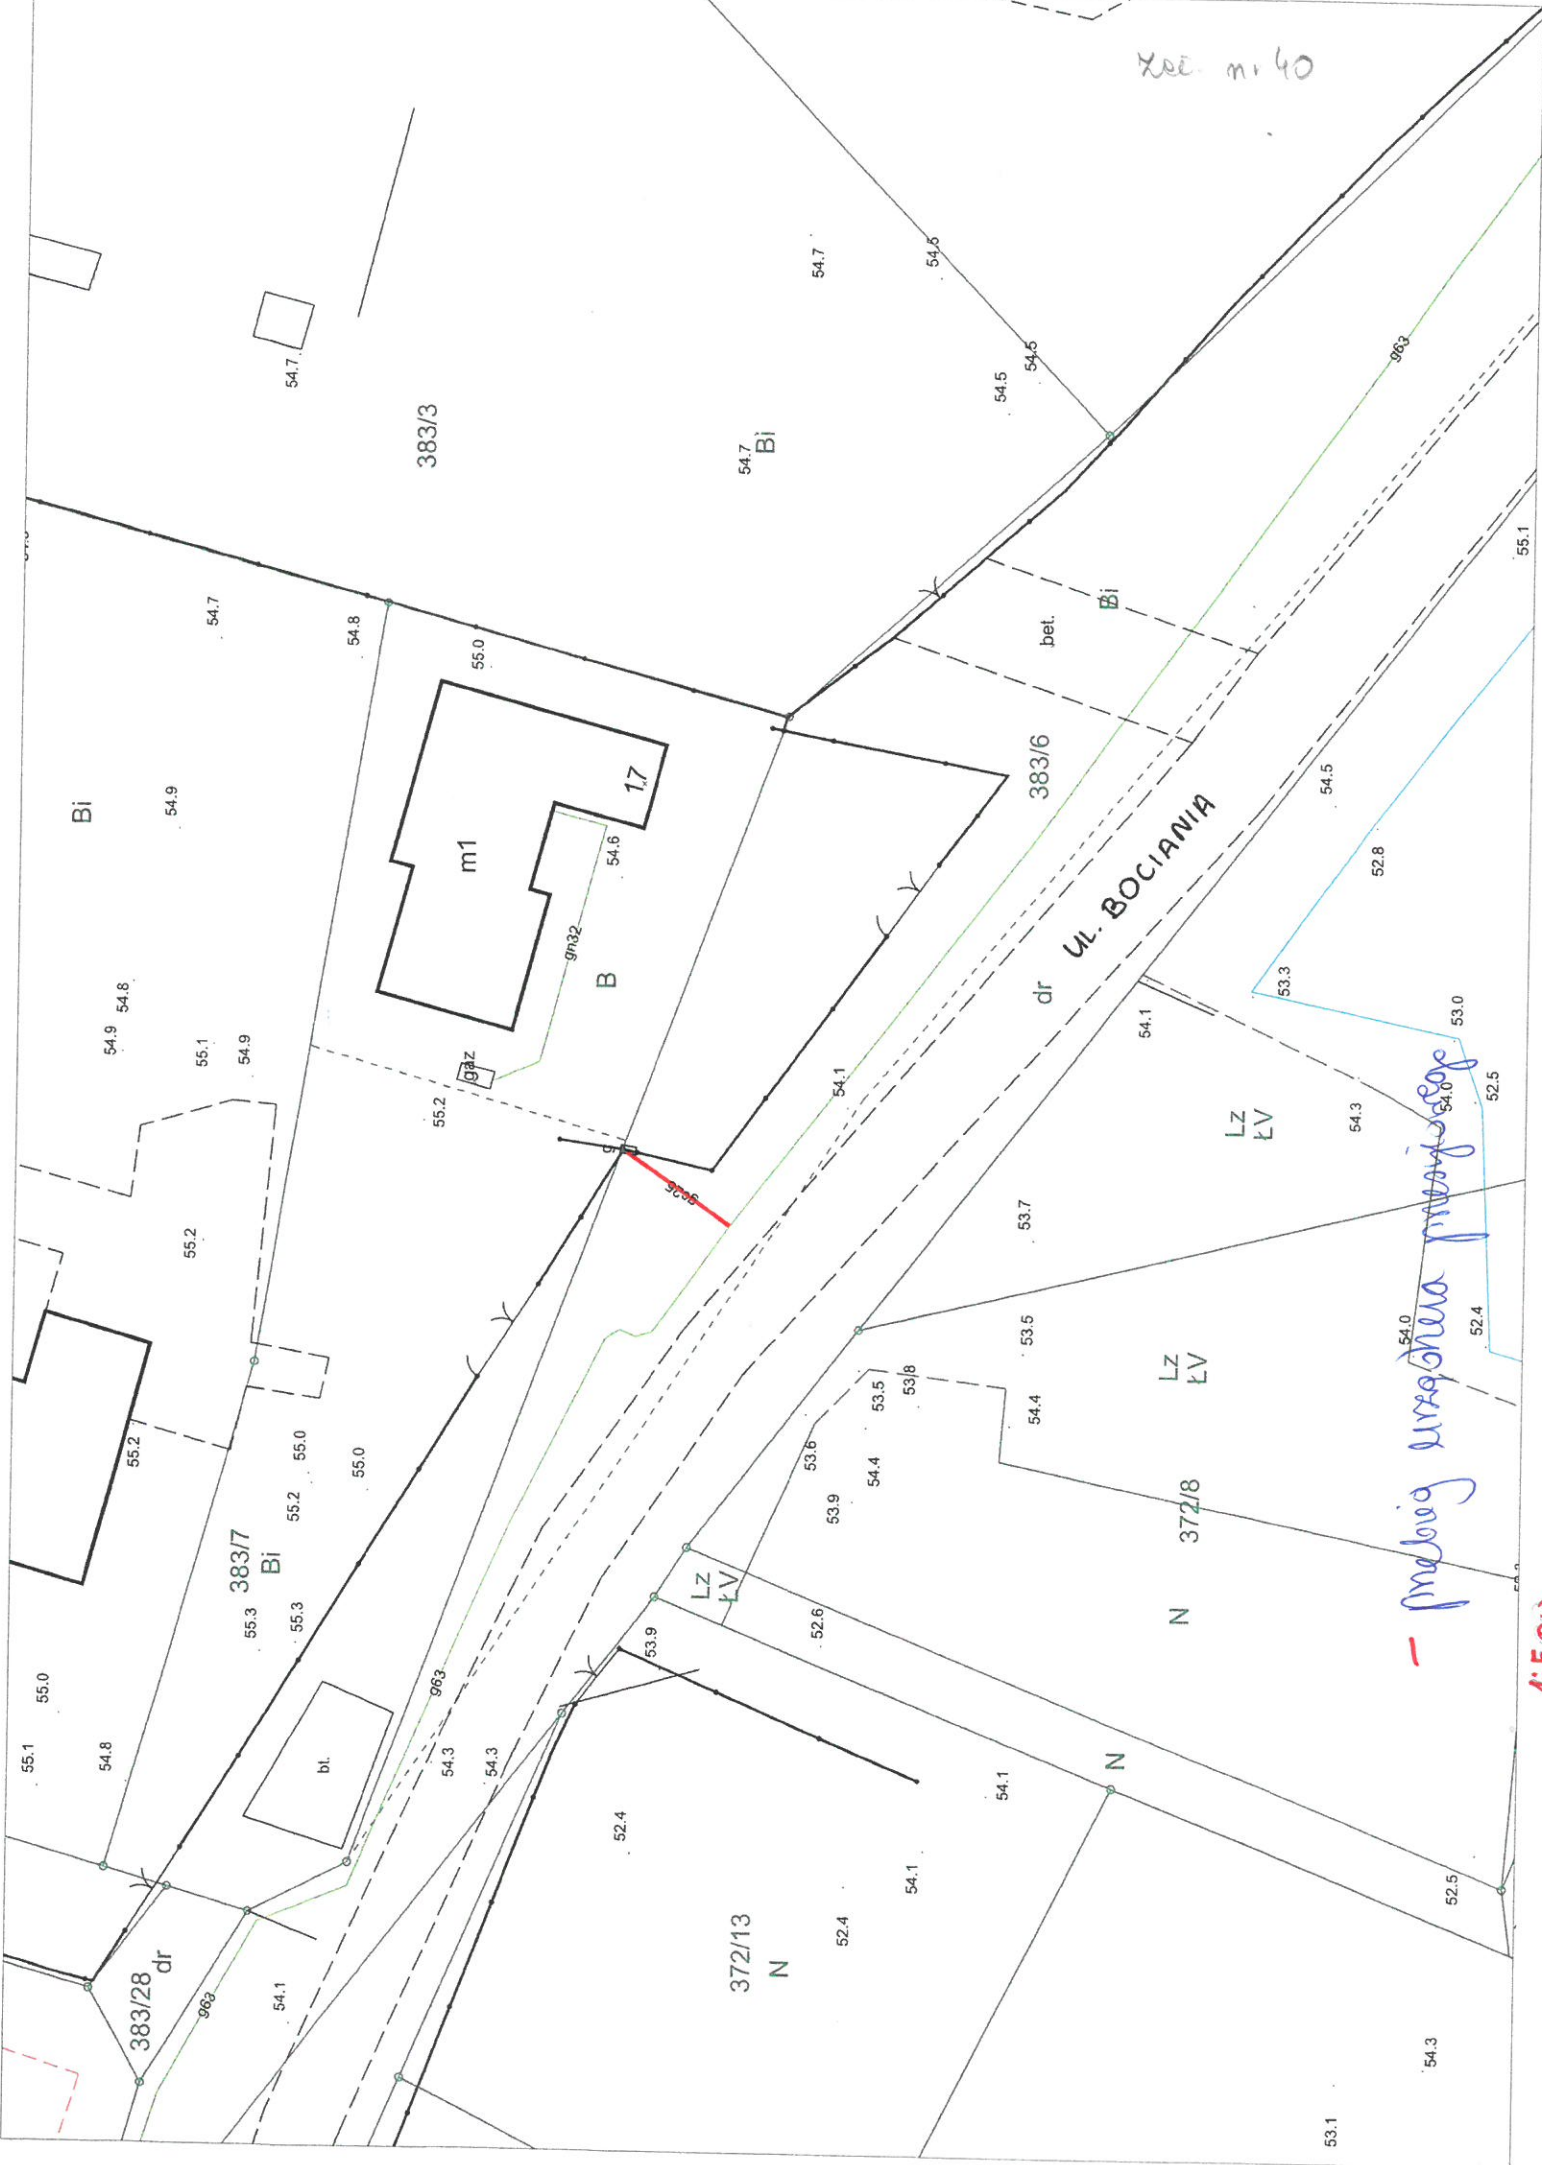

UL. BOCIANIA


1:500