Przebieg sieci szerokopasmowej na działce nr 356/6
skala 1:500

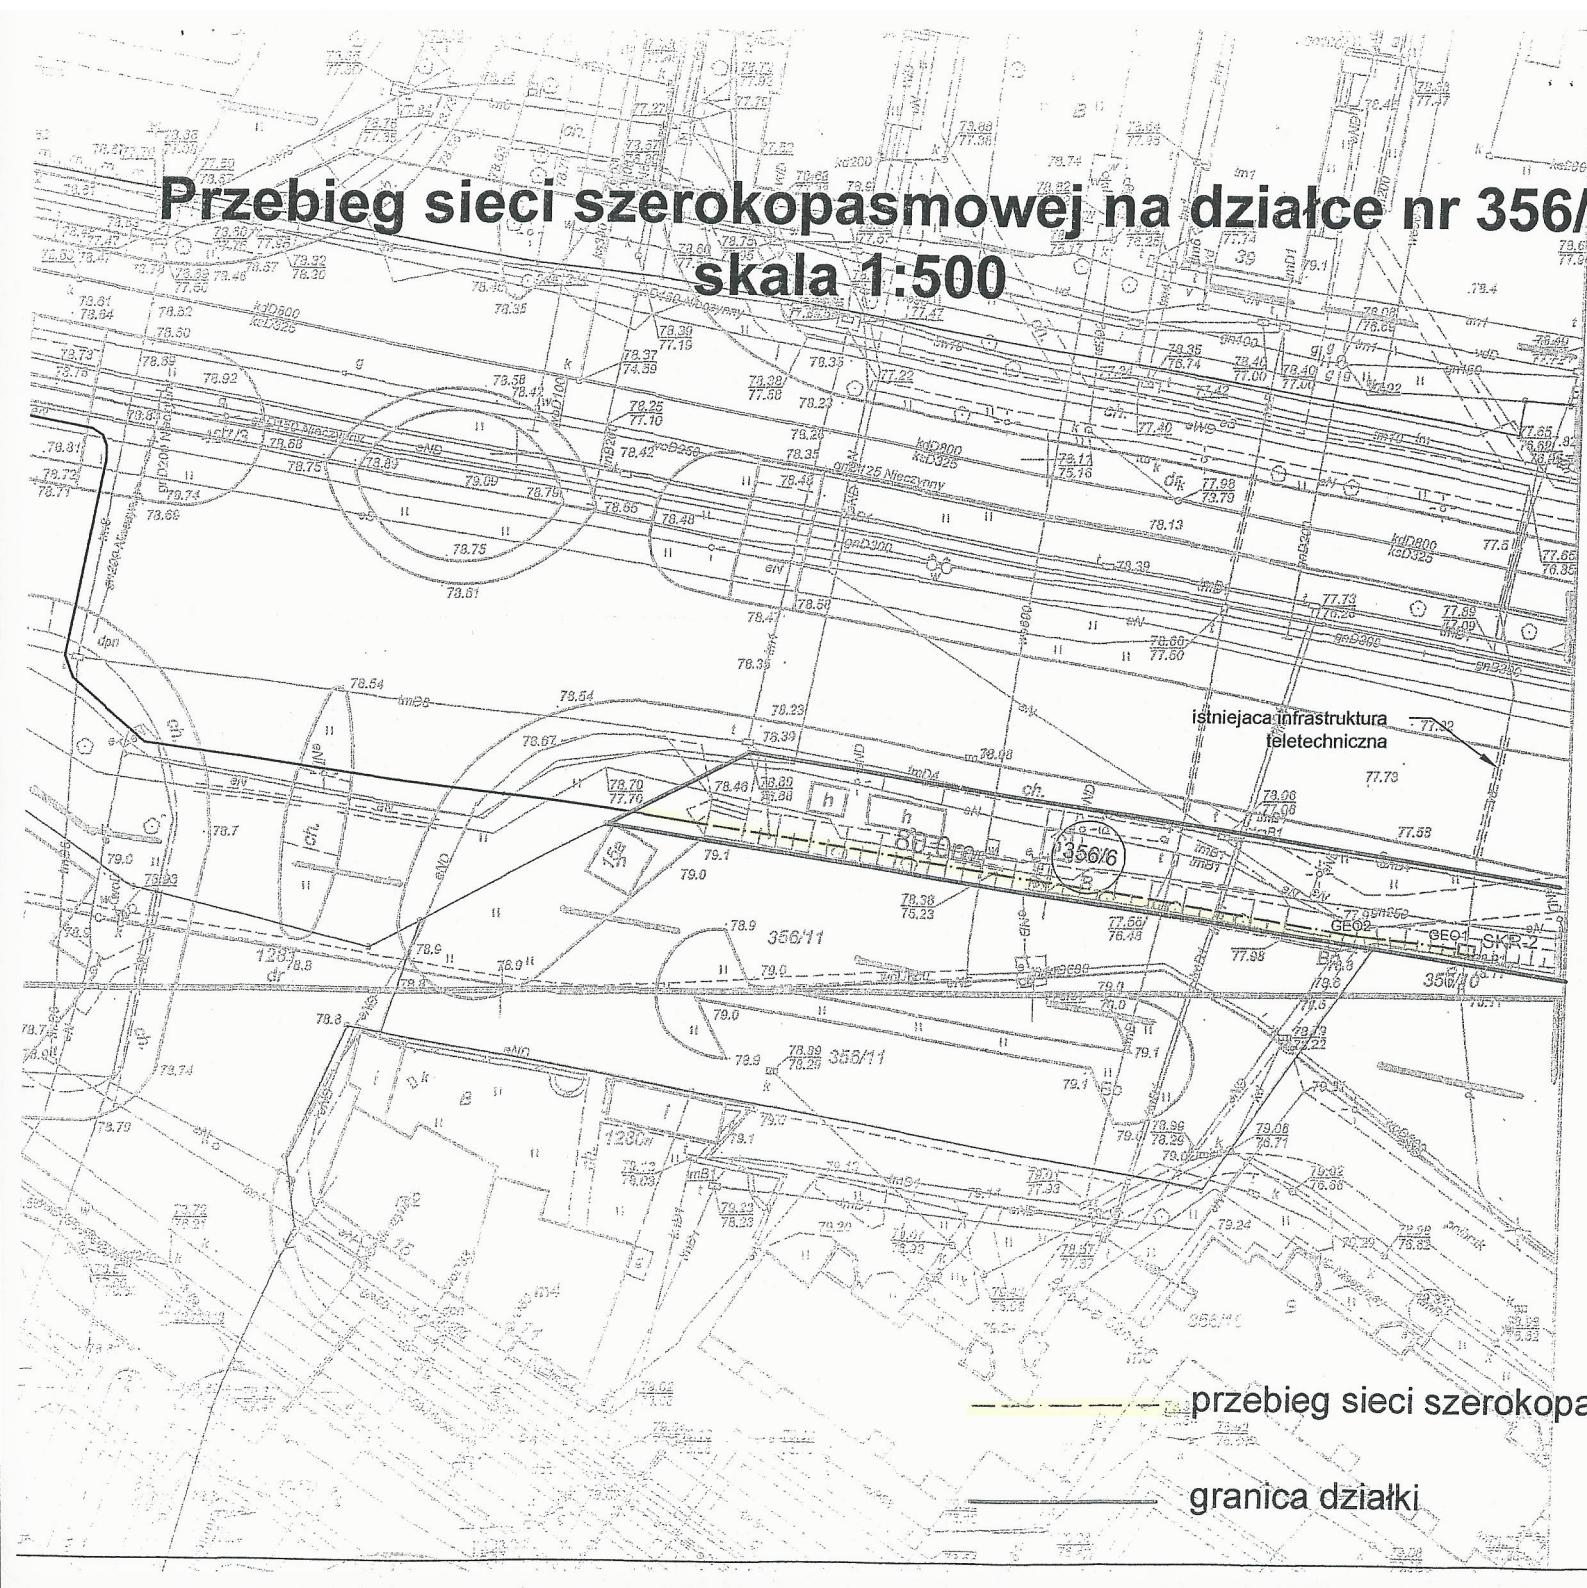

ZAŁĄCZNIK DO ZARZĄDZENIA 1176(224)14
PREZYDENTA MIASTA PIŁY
Z DNIA 08 WRZEŚNIA 2014 r.

MAPA

Oznaczenie kancelaryjne zgłoszenia		NR DZ 4653-1/2013 NR KZKG 72-318/2013
Jednostka ewidencyjna	identyfikator	301901_
	nazwa	Piła - Miasto
Obręb ewidencyjny	identyfikator	0019
	nazwa	Miasto Piła
Skala mapy		1:500
Arkusz mapy		6.194.10.17.1.2
Nazwa układu współrzędnych	prostokątnych płaskich	2000/6
	układu wysokości	Kronsztadt
Oznaczenie granic obszaru, który był przedmiotem aktualizacji		— —
Informacje o służebnościach gruntowych		Nie badano KW
Stan na dzień		19.07.2013

WYKONAWCA:

USŁUGI GEODEZYJNE TOPOGEO S.C.
E.Strzałkowski , D.Sarbinowski
64-800 Chodzież , ul. Reymonta 14
NIP 6070079895 , REGON 302165032
tel. 604 993 762 , 502 341 214

GEODETA
nr uprawnień 20239
inż. Daniel Sarbinowski

Starosta Pilski
Powiatowy Ośrodek Dokumentacji Geodezyjnej i Kartograficznej w Pile
303/3

W obszarze oznaczonym linią ..... dokonano aktualizacji treści mapy zasadniczej. Dokumenty z pomiaru uzupełniającego przyjęto do zasobu powiatowego w dniu 2013-09-26 i zaewidencjonowano pod nr 72-318/2013
Niniejsza mapa może służyć do celów projektowych.
Projektowane obiekty budowlane wymagające pozwolenia na budowę podlegają wytyczeniu i inwentaryzacji powykonawczej przez jednostki uprawnione do wykonywania prac geodezyjnych.
dnia 2013-09-26

(imię i nazwisko geodety, stanowisko służbowe osoby upoważnionej)

Z UP. STAROSTY
Małgorzata Mrugalska
Inspektor w Powiatowym Ośrodku Dokumentacji Geodezyjnej i Kartograficznej

długość: 80,0 m
szerokość: 1,0 m
powierzchnia: 80,0 m²

przebieg sieci szerokopasmowej

granica działki